


Samþykkt þann
25 MAR 2009
 Byggingafulltrúinn í Hafnarfirði
 F.h. Hrólfur S. Gunnlaugsson

ÓTGÁFUFERILL			
NÚMÉR	DAGS	SKRINGAR	HANNAÐ
R1	30.08.2008	REYNDARTEIKNING	PB
B3	25.09.2007	ÓÐURUM BREYTT	PB
B4	25.10.2007	LOFTI BREYTT	PB
B5	07.12.2007	KERFILOFTI BREYTT - ÓÐARAR FÆRDIR	PB
B6	12.07.2008	ÓÐARA BÉTT VID	PB

DAGS UNDIRSKRIFTAR: NAFN OG KT. SAMRÆMISSAMHUNÐAR:
 UNDIRSKRIFT SAMRÆMISSAMHUNÐAR:

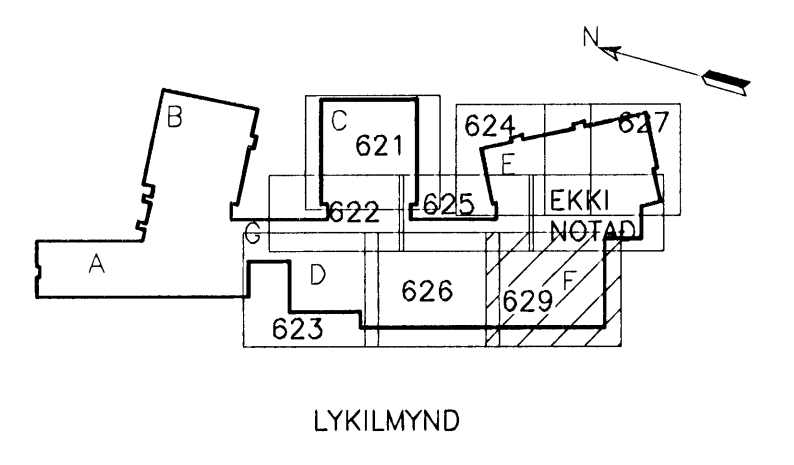

ALMENNAR SKÝRINGAR SJÁ TEIKN. P2-601
 MKV. 1
 0 1000 2000 3000 4000 5000
 1:50 (I A1) mm

ÖLL AFNOT OG AFRITUN TEIKNINGAR, AD HLUTA EDA HEMLO, ER HÁÐ SKRIFLEGU LEYFI HÖFUNDA.

VGK HÖNNUN
 GRENSÁSVEGI 1 - 108 REYKJAVÍK - Sími: 422 3000 - Fax: 422 3001
 VEFVANG: www.vgkhonnun.is - NETVANG: vgkhonnun@vgkhonnun.is

HEITI VERKS:
HRAUNVALLASKÓLI 2. ÁF.
 DREKAVELLIR 9, HAFNARFIRDI

HEITI TEIKNINGAR:
 VATNSÓÐAKERFI:
 1. HÆÐ, GRUNNMYND

MÆLT:	TEIKNAD:	ÖDMISLUNGMER:	VNR:
HANNAÐ:	YFIRFARÐ:	MKV:	NR. TEIKNINGAR:
DAGS UNDIRSKRIFTAR:	NAFN OG KT. HÖNNUNAR:	P2-629	
UNDIRSKRIFT HÖNNUNAR:	LÁRUS ÁRS/ELSSON	ÓTGÁFA:	R1

GRUNNMYND
 MKV. 1