


Samþykkt þann
25 MAR 2009
 Byggingafulltrúiinn (Hafnarfirði)
 Fh. Hrólfur S. Gunnlaugsson

ÚTGÁFUFERILL

NÚMÉR	DAGS	SKIRINGAR	HANND.
B1	10.10.2006	BYGGINGARTEIKNING	PB
B2	01.03.2007	SNID	PB
B3	26.04.2007	BRUNASLÖNGU BÉTT INN	PB
B4	30.07.2007	ÚÐARAR FERDIR	PB
R1	30.08.2008	REYNDARTEIKNING	PB

DAGS. UNDRSKRIFTAR: NAFN OG KT. HÖNNUNAR: *[Signature]*
 UNDRSKRIFT SAMRÆMINGARHÖNNUNAR: *[Signature]*

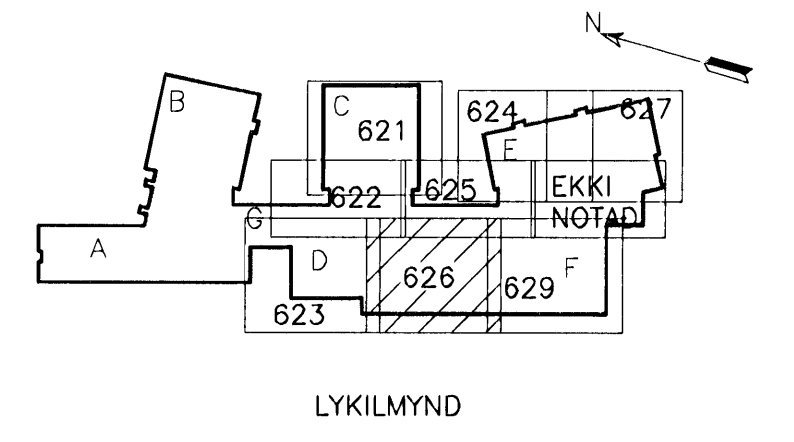

ALMENNAR SKÝRINGAR SJÁ TEIKN. P2-601
 MKV. 1
 0 1000 2000 3000 4000 5000
 1:50 (I A1) mm

VGK HÖNNUN
 GRÉNSÁSVÉGI 1 - 108 REYKJAVÍK - Sími: 422 3000 - Fax: 422 3001
 VEFANG: www.vgkhonnun.is - NETFANG: vgkhonnun@vgkhonnun.is

HEITI VERKS:
HRAUNVALLASKÓLI 2. ÁF.
 DREKAVELLIR 9, HAFNARFIRÐI

HEITI TEIKNINGAR:
 VAINSÚÐAKERFI:
 1. HÆÐ, GRUNNMYND

SKILI:	TEIKNAD:	LS	GEYMSLUNÚMÉR:	VNR:	3.151.218
HANND:	YRFARÐ:	MKV:	1:50	NR. TEIKNINGAR:	
DAGS. UNDRSKRIFTAR:	NAFN OG KT. HÖNNUNAR:				P2-626
31.12.2008					
UNDRSKRIFT HÖNNUNAR:	LÁRUS ÁRS/ELSSON			ÚTGÁFA:	R1

GRUNNMYND
 MKV. 1