


Sampykkt bann  
 25 MAR 2009  
 Byggingafulltrúinn í Hafnarfirði  
 Fh. Hrólfur S. Gunnlaugsson

ÚTGÁFUFRILL			
NÚMÉR	DAGS	SKRINGAR	HANNAÐ
B1	10.10.2006	BYGGINGARTEIKNING	PB
B2	30.07.2007	BRUNASLÖNGU BÆTT INN, SVÆÐI Í BIDSTÖÐU	PB
R1	30.08.2008	REYNDARTEIKNING	PB

DAGS. UNDRSKRIFAR: NAFN OG KT. SAMRÆMINGARHÖNNUÐAR:  
 UNDRSKRIF SAMRÆMINGARHÖNNUÐAR:

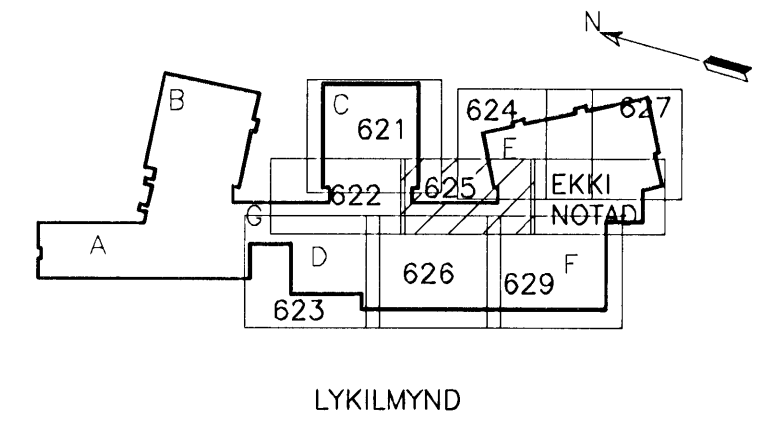

ALMENNAR SKÝRINGAR SJÁ TEIKN. P2-601  
 MKV. 1  
 0 1000 2000 3000 4000 5000  
 1:50 (I A1) mm

ÖLL AFTNOT OG AFRITUN TEIKNINGAR, AD HLUTA EDA HEILD, ER HÁÐ SKRIFLEGU LEYFI HÖFUNDA.

**VGK HÖNNUN**  
 GRENSÁSVÆGI 1 · 108 REYKJAVÍK · Sími: 422 3000 · Fax: 422 3001  
 VEFANG: www.vgkhonnun.is · NETFANG: vgkhonnun@vgkhonnun.is

HEITI VERKS:  
**HRAUNVALLASKÓLI 2. ÁF.**  
 DREKAVELLIR 9, HAFNARFIRÐI

HEITI TEIKNINGAR:  
 VAINSDAKERFI:  
 1. HÆÐ, GRUNNMYND

MÆLI:	TEIKNI:	LS	GEYMSLUNÚMÉR:	LNÚR:	3.151.218
HANNAÐ:	YRIFARÐ:	MKV:	1:50	NR. TEIKNINGAR:	
DAGS. UNDRSKRIFAR:	NAFN OG KT. HÖNNUÐAR:			<b>P2-625</b>	
31.12.2008				ÚTGÁFA:	R1
UNDRSKRIF HÖNNUÐAR:	LÁRUS ÁRSÆLSSON		2008625119		

GRUNNMYND  
 MKV. 1