


Samþykkt þann
25 MAR 2009
 Byggingafulltrúinn / Húsnáðarstjórn
 Fh. Hrólfur S. Gunnlaugsson


ÓTGÁFUFERILL

NR.	DAGS	SKYRINGAR	HANNAÐ
B1	10.10.2006	BYGGINGARTEIKNING	PB
B2	10.01.2007	LÖGN FERD	PB
B3	30.07.2007	BRUNASLÖNGU BÆTT INN, SVEDI I BIDSTÖÐU	PB
B4	11.02.2008	ÓÐARAR FÆRDIR OG BÆTT VID	PB
R1	30.08.2008	REYNDARTEIKNING	PB

DAGS. UNDRISKRIFAR: NAFN OG KT. SAMRÆMINGARHÖNNUNAR:
 UNDRISKRIF SAMRÆMINGARHÖNNUNAR:

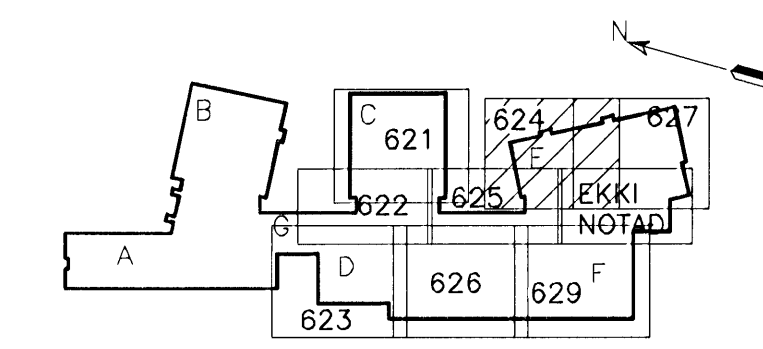

LYKILMYND

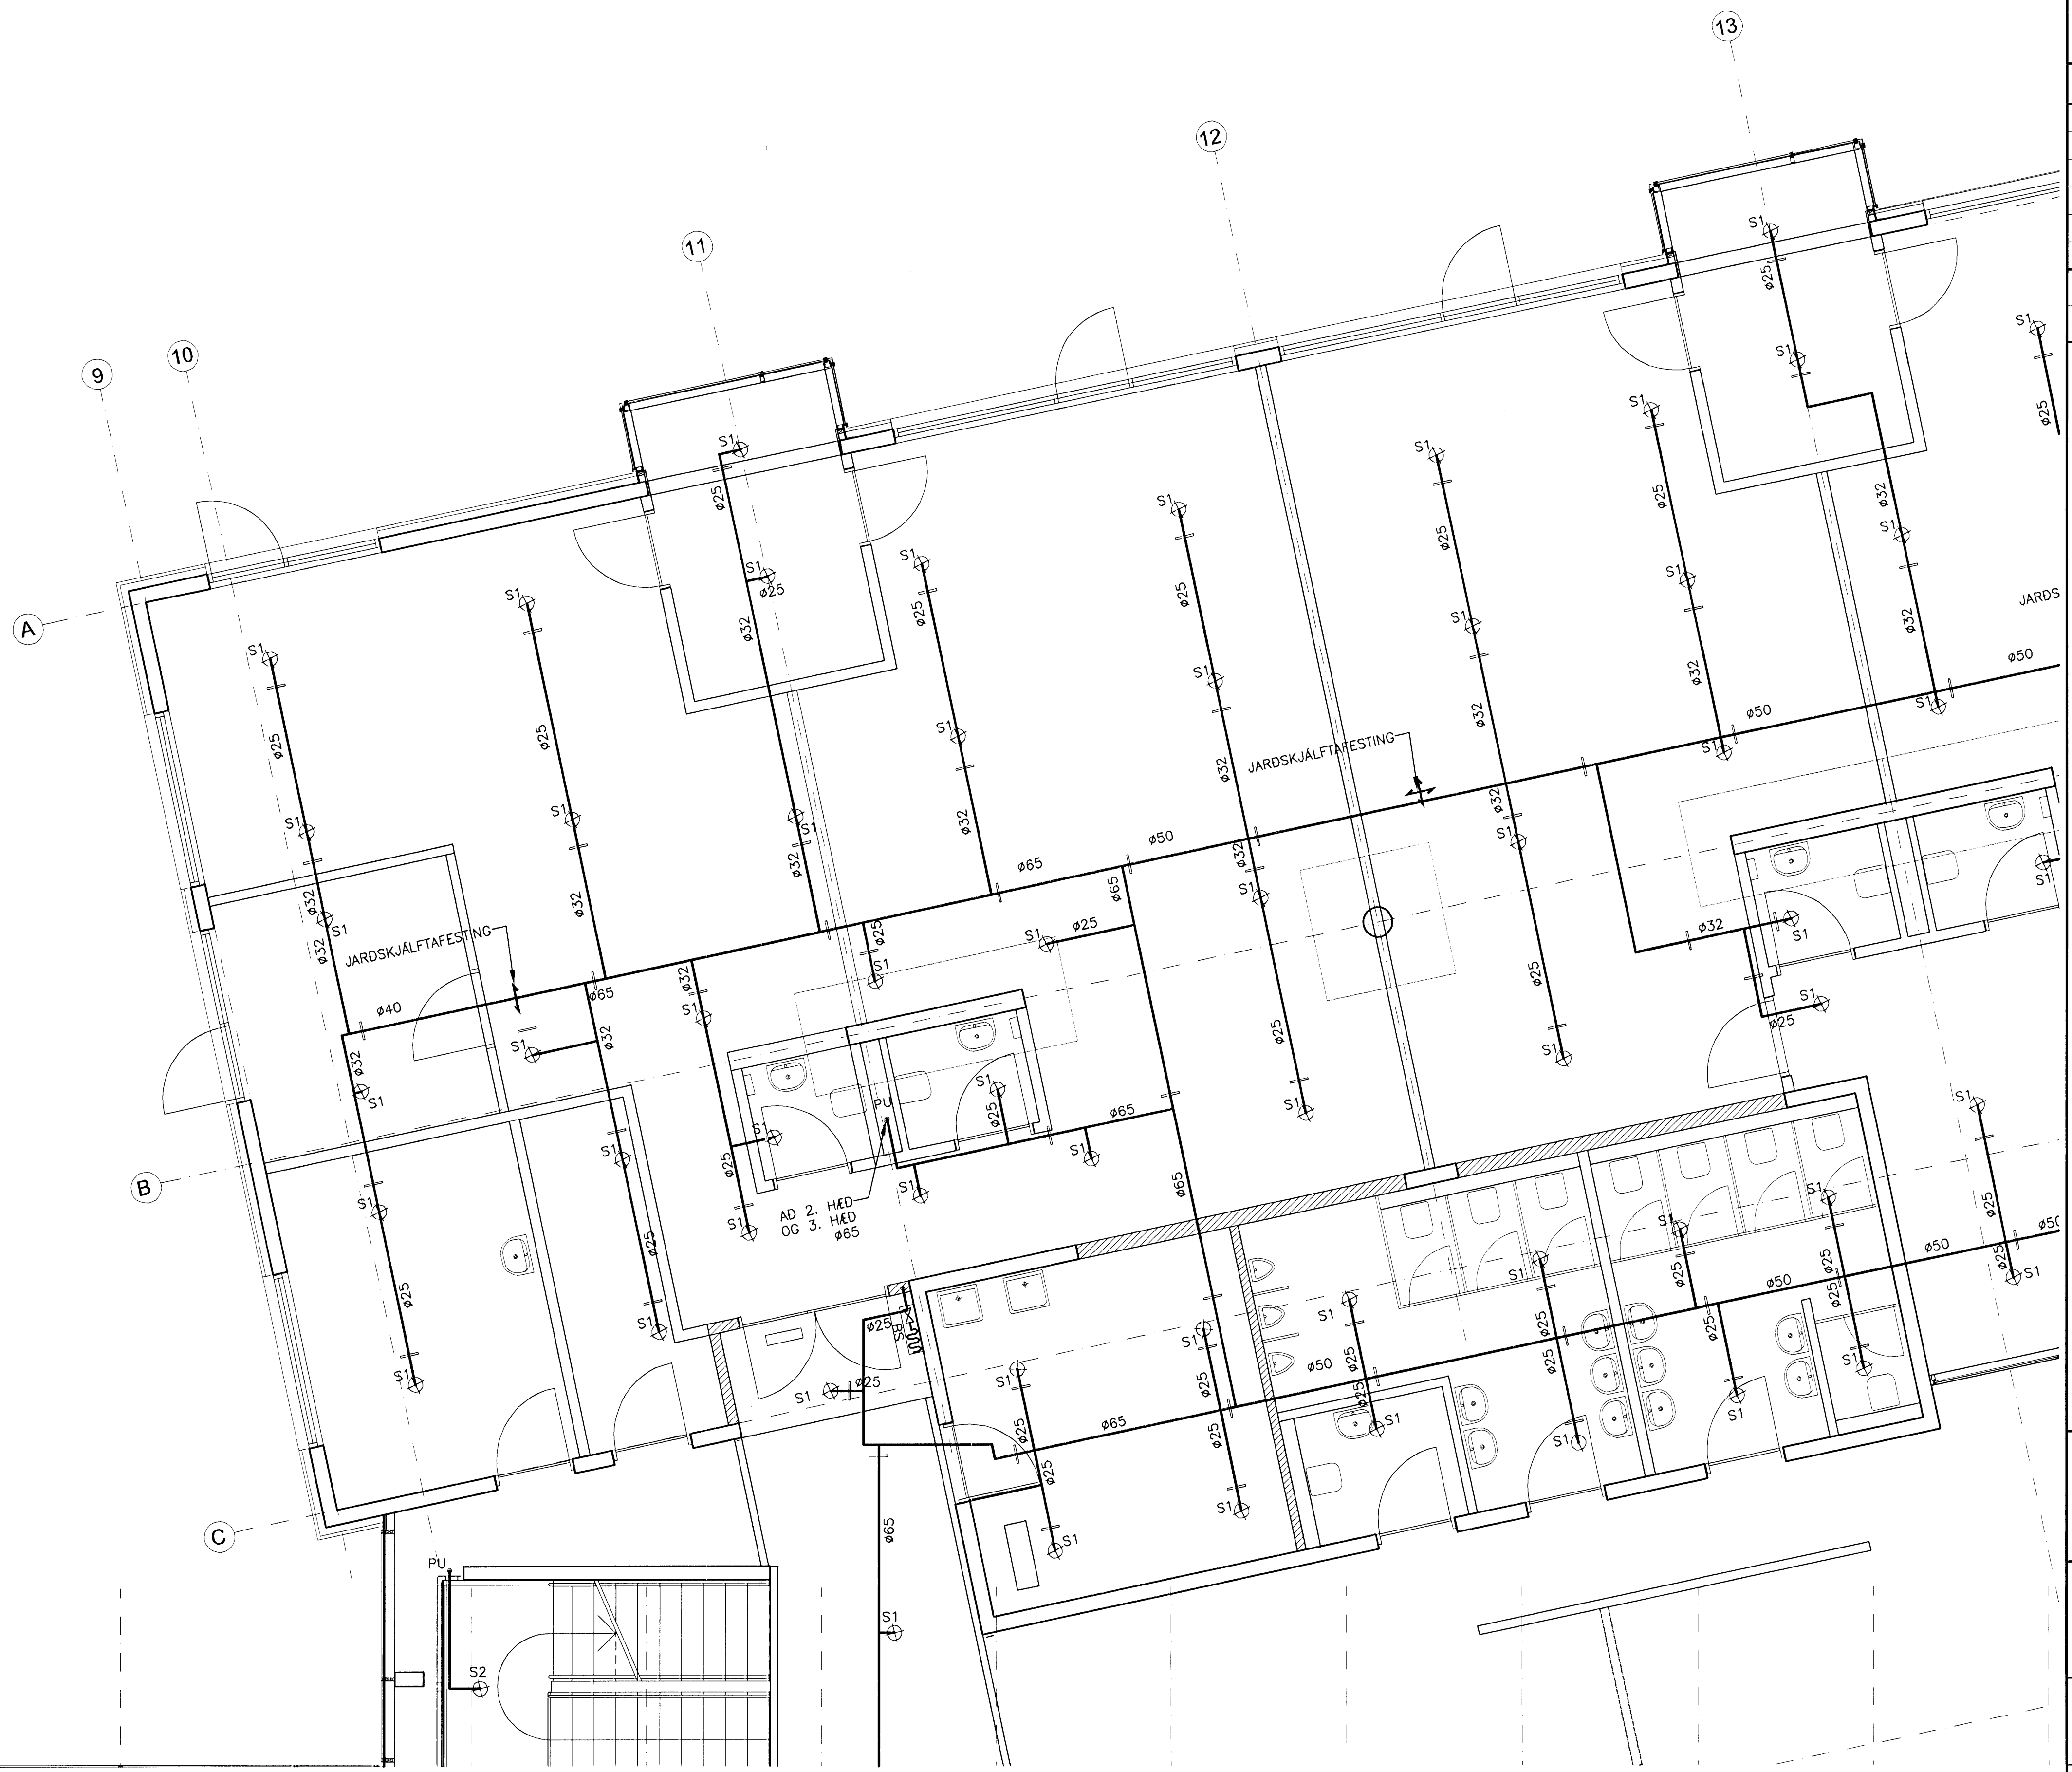

ALMENNAR SKÝRINGAR SJÁ TEIKN. P2-601
 MKV. 1
 0 1000 2000 3000 4000 5000
 1:50 (I A1) mm

ÖLL AFNOT OG AFRITUN TEIKNINGAR, AD HLUÐA EDA HEILD, ER HÁÐ SKRIFLEGU LEYFI HÖFUNDA.

VGK HÖNNUN
 ÖRENSÁSVEGI 1 · 108 REYKJAVÍK · SÍMI: 422 3000 · FAX: 422 3001
 VEFANG: www.vgkhonnun.is · NETFANG: vgkhonnun@vgkhonnun.is

HEITI VERKS:
HRAUNVALLASKÓLI 2. ÁF.
 DREKAVELLIR 9, HAFNARFIRÐI

HEITI TEIKNINGAR:
 VÁTNISÚÐAKEREI:
 1. HÆÐ, GRUNNMYND

MÆLI:	TEIKNÁÐ:	LS	GEYMSLUNGERI:	VNR:	3.151.218
HANNAÐ:	YFIRFARÐ:	MKV:	1:50	NR. TEIKNINGAR:	
DAGS. UNDRISKRIFAR:	NAFN OG KT. HÖNNUNAR:			P2-624	
UNDRISKRIF HÖNNUNAR:	LÁRUS ÁRSÆLSSON	08625119	ÓTGAFA:	R1	

GRUNNMYND
 MKV. 1