


GRUNNMYND  
MKV. 1

Samþykkt þann  
25 MAR 2009  
Byggingafulltrúinn / Hafnarfirdi  
F.h. Hrólfur S. Gunnlaugsson

ÚTGÁFUFRILL			
NÚMÉR	DAGS	SKRIFINGAR	HANNAÐ
B1	10.10.2006	BYGGINGARTEIKNING	PB
B2	10.01.2007	LÖGN FERD	PB
B3	01.03.2007	SNID	PB
R1	30.08.2008	REYNDARTEIKNING	PB

DAGS. UNDRISKRIFTAR: NAFN OG KT. SAMRÆMINGARHÖNNUNÐAR:  
UNDRISKRIFT SAMRÆMINGARHÖNNUNÐAR:

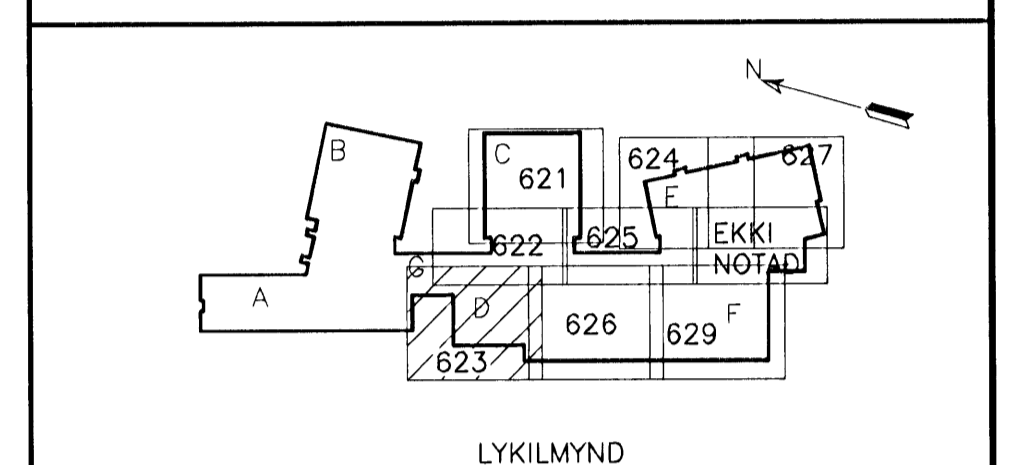

ALMENNAR SKÝRINGAR SJÁ TEIKN. P2-601  
MKV. 1  
0 1000 2000 3000 4000 5000  
1:50 (I A1) mm  
ÖLL AFRÖT OG AFRITUN TEIKNINGAR, AD HELTA EDA HEILD, ER HÁÐ SKRIFLEGGU LEYFI HÖFUNDA.

**VGK HÖNNUN**  
GRENASVEÐI 1 · 108 REYKJAVÍK · Sími: 422 3000 · Fax: 422 3001  
VEFFANG: www.vgkhonnun.is · NETFANG: vgkhonnun@vgkhonnun.is

HEITI VERKS:  
**HRAUNVALLASKÓLI 2. AF.  
DREKAVELLIR 9, HAFNARFIRDI**

HEITI TEIKNINGAR:  
**VATNSÓÐAKERFI:  
1. HÆÐ, GRUNNMYND**

MÉLI:	TEIKNAD:	GEYMSLUNUMER:	VNR:
HANNAÐ:	YRFARÐ:	MKV:	NR. TEIKNINGAR:
DAGS. UNDRISKRIFTAR:	NAFN OG KT. HÖNNUNÐAR:		
UNDRISKRIFT HÖNNUNÐAR:			

**P2-623**

OTDAGA: R1