


GRUNNMYND
MKV. 1

Sambykkt þann
25 MAR 2009
Byggingufulltrúinn / Hafnarfirði
Eh. Hrólfur S. Gunnlaugsson

ÓTGÁFUFRILL


NR.:	DAGS:	SKYRINGAR:	HAUNNAR:
B1	10.10.2006	BYGGINGARTEIKNING	PB
B2	26.04.2007	BRUNASLÖNGU BÆTT INN	PB
B3	30.07.2007	ÚDARA OG LÖGN BREYTT	PB
R1	30.08.2008	REYNDARTEIKNING	PB

DAGS. UNDRISKRIFTAR: NAFN OG KT. SEMUNDARÖNNUDAR:
UNDRISKRIFT SAMREYMDARÖNNUDAR:

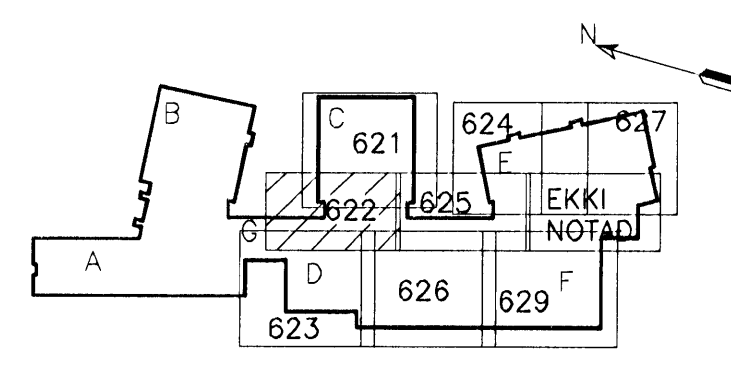

LYKILMYND

ALMENNAR SKÝRINGAR SJÁ TEIKN. P2-601

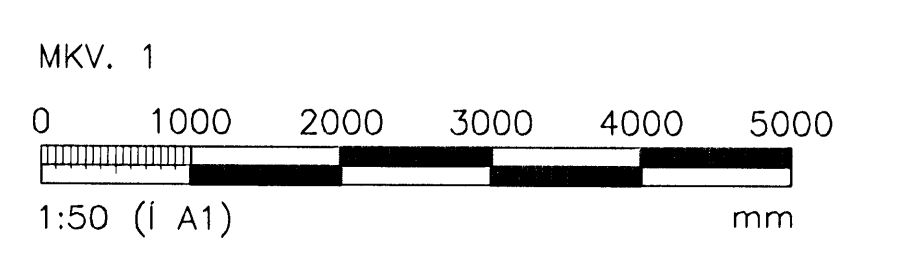

ÖLL AFNOT OG AFRITUN TEIKNINGAR, AD HLUTA EDA HEILD, ER HÁÐ SKRIFLEGU LEYFI HÖFUNDA.

VGK HÖNNUN
 GRENSÁSVEGI 1 · 108 REYKJAVÍK · Sími: 422 3000 · Fax: 422 3001
 VEFfang: www.vgkhonnun.is · Netfang: vgkhonnun@vgkhonnun.is

HEITI VERKS:
**HRAUNVALLASKÓLI 2. ÁF.
DREKAVELLIR 9, HAFNARFIRDI**

HEITI TEIKNINGAR:
**VAINSDAKERFI:
1. HÆÐ, GRUNNMYND**

MELT:	TEIKNAR:	GEYMSLUNUMER:	VNR:
HAUNNAR:	YFIRFAR:	MKV:	NR. TEIKNINGAR:
DAGS. UNDRISKRIFTAR:	NAFN OG KT. HÖNNUDAR:	P2-622	
UNDRISKRIFT HÖNNUDAR:	ÓTGAFA:	R1	