


GRUNNMYND
MKV. 1

Samþykkt þann
25 MAR 2009
Byggingafulltrúinn í Hafnarfirði
F.h. Hrölfur S. Gunnlaugsson

ÚTGÁFUFERILL			
NÚMÉR:	DAGS:	SKRÉNGAR:	HAUNND:
R1	30.08.2008	REYNDARTEIKNING	PB
B2	01.03.2007	SNID	PB
B3	26.04.2007	BRUNASLÖNGU BÉTT INN	PB
B4	08.05.2007	STOFNLOGN OG ÚDARI FERD	PB
B5	30.07.2007	ÚDARA OG LOGN BREYTT	PB
DAGS. UNDRISKRIFTAR: NAFN OG KT. SAMRANGINGARHÖNNUNÐAR.			
UNDRISKRIFT SAMRANGINGARHÖNNUNÐAR:			

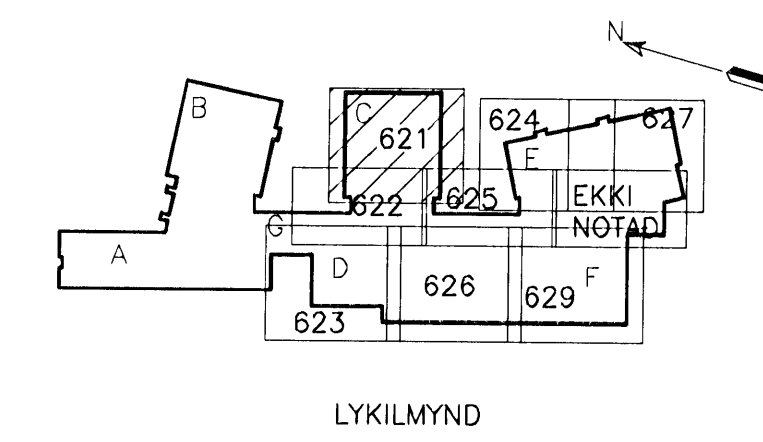

ALMENNAR SKÝRINGAR SJÁ TEIKN. P2-601
MKV. 1
0 1000 2000 3000 4000 5000
1:50 (I A1) mm

VGK HÖNNUN
GRENSÁSVEGI 1 - 108 REYKJAVÍK - Sími: 422 3000 - FAX: 422 3001
VEFFANG: www.vgkhonnun.is - NETFANG: vgkhonnun@vgkhonnun.is

HEITI VERKS:
HRAUNVALLASKÓLI 2. ÁF.
DREKAVELLIR 9, HAFNARFIRÐI

HEITI TEIKNINGAR:
VATNSÚÐAKERFI:
1. HÆÐ, GRUNNMYND

MÆLI:	TEIKNAR:	GEYMSLUNGVER:	VNR:
HAUNND:	YFIRFAR:	SKV:	NR. TEIKNINGAR:
DAGS. UNDRISKRIFTAR:	NAFN OG KT. HÖNNUNÐAR:	P2-621	
UNDRISKRIFT HÖNNUNÐAR:	ÚTGÁFA:	R1	