


GRUNNMYND  
MKV. 1


Sambýkkt þann  
25 MAR 2009  
Byggingafultrúinn / Hafnarfirði  
F.h. Hrólfr S. Gunnlaugsson

ÚTGÁFUERILL			
NÚMÉR	DAGS.	SKRINZAR	HAHNAD.
B1	07.05.2007	BYGGINGARTEIKNING	PB
R1	30.08.2008	REYNDARTEIKNING	PB

DAGS. UNDRISKRIFAR: NAFN OG KT. HÖNNUNAR: *[Signature]*  
UNDRISKRIF SAMRÁMINGARHÖNNUNAR: *[Signature]*

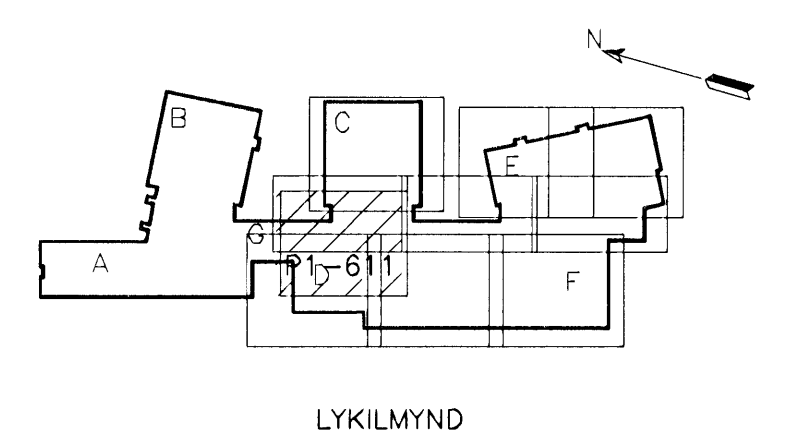

ALMENNAR SKÝRINGAR SJÁ TEIKNINGU P1-601

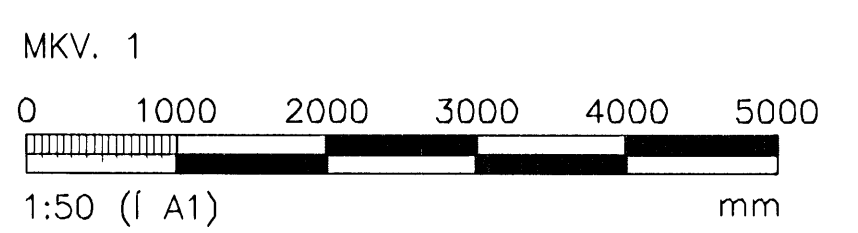

ÖLL AFNOT OG AFRIÐUN TEIKNINGAR, AD HLUTA EDA HEILD, ER HÁÐ SKRIFLEGU LEYFI HÖFNDA.

**VGK HÖNNUN**  
GRENSÁSÍDEGI 1 · 108 REYKJAVÍK · Sími: 422 3000 · Fax: 422 3001  
VEFFANG: www.vgkhamun.is · NETFANG: vgkhamun@vgkhamun.is

HEITI TEIKNINGAR:  
**HRAUNVALLASKÓLI 2. ÁF.**  
DREKAVELLIR 9, HAFNARFIRDI

HEITI TEIKNINGAR:  
VATNSÚDAKERFI;  
KJALLARI, GRUNNMYND

HEITI:	TEIKNAD:	DEYMSLUNGMER:	VNR:
HANNAÐ:	YFIRFARÐ:	MKV:	NR. TEIKNINGAR:
DAGS. UNDRISKRIFAR:	NAFN OG KT. HÖNNUNAR:	<b>P2-611</b>	
UNDRISKRIF HÖNNUNAR:	ÚTGÁFA:	R1	