


Samþykkt þann
25 MAR 2009
 Byggingafulltrúinn í Hafnarfirði
 F.h. Hrólfur S. Gunnlaugsson

ÓTGÁFUFRILL


| NÚMÉR | DAGS | SKRINGAR | HANNAÐ |
|-------|------------|----------------------|--------|
| B1 | 10.10.2006 | BYGGINGARTEIKNING | PB |
| B2 | 30.07.2007 | BRUNASLÖNGU BÆTT INN | PB |
| B3 | 25.09.2007 | ÓDURUM BREYTT | PB |
| R1 | 30.08.2008 | REYNDARTEIKNING | PB |

DAGS. UNDIRSKRIFTAR: NAFN OG KT. SAMRÆMINGARHÖNNUÐAR
 UNDIRSKRIFT SAMRÆMINGARHÖNNUÐAR:

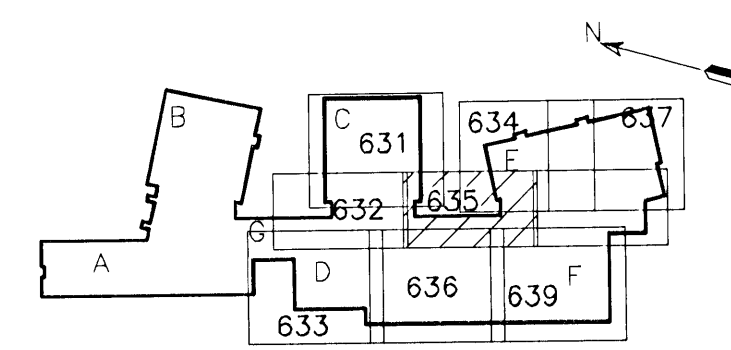

LYKILMYND

ALMENNAR SKÝRINGAR SJÁ TEIKN. P2-601

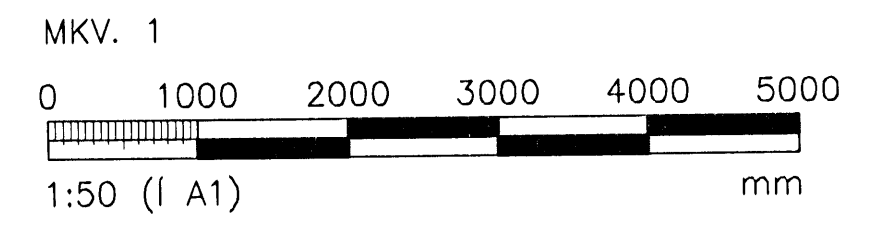

ÖLL AFNÖT OG AFRITUN TEIKNINGAR, AD HLUTA EDA HEILD, ER HÁÐ SKRIFLEGDU LEYFI HÖFUNDA.



GRENASÁVEGI 1 · 108 REYKJAVÍK · Sími: 422 3000 · Fax: 422 3001
 VEFANG: www.vgkhonnun.is · NETFAND: vgkhonnun@vgkhonnun.is

HEITI VERKS:
HRAUNVALLASKÓLI 2. ÁF.
DREKAVELLIR 9, HAFNARFIRDI

HEITI TEIKNINGAR:
VATNSÚÐAKERFI:
2. HÆÐ, GRUNNMYND

| | | | | |
|-----------------------|-----------------------|------|----------------|----------------|
| MELT: | TEIKNAD: | LS | DEYMSLUNGUMER: | VNR: |
| HANNAÐ: | YFIRFARÐ: | MKV: | 1:50 | 3.151.218 |
| DAGS. UNDIRSKRIFTAR: | NAFN OG KT. HÖNNUÐAR: | | | NR TEIKNINGAR: |
| 31.12.2008 | LAFUS ARS/ELSSON | | | P2-635 |
| UNDIRSKRIFT HÖNNUÐAR: | ÓTGÁFA: | | | R1 |
| LAFUS ARS/ELSSON | 008625119 | | | |

GRUNNMYND
 MKV. 1