


GRUNNMYND  
MKV. 1

Samþykkt þann  
25 MAR 2009  
Byggingafulltrúinn / Hafnarfirði  
Fh. Hrólfur S. Gunnlaugsson


ÓTGÁFUFRILL			
NÚMÉR	DAGS	SKIRINGAR	HANNAÐ
B1	10.10.2006	BYGGINGARTEIKNING	PB
B2	30.07.2007	LÖGN FERD	PB
B3	25.09.2007	ÓÐURUM BREYTT	PB
R1	30.08.2008	REYNDARTEIKNING	PB

DAGS. UNDRISKRIFTAR: NAFN OG KT. SAMRÁÐSMAÐMENN: *[Signature]*  
UNDRISKRIFT SAMRÉINGARHÖNNUNAR: *[Signature]*

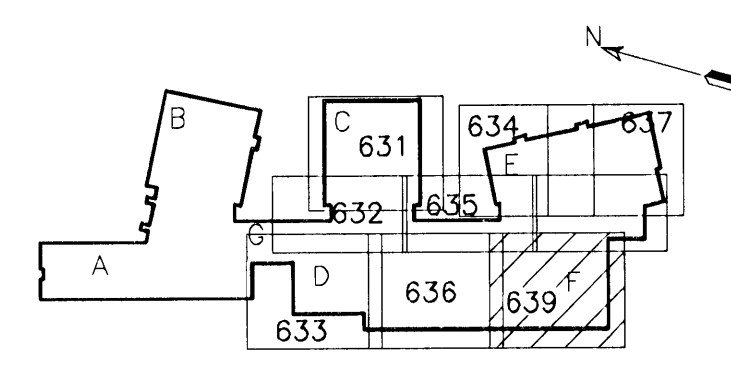

LYKILMYND

ALMENNAR SKÝRINGAR SJÁ TEIKN. P2-601

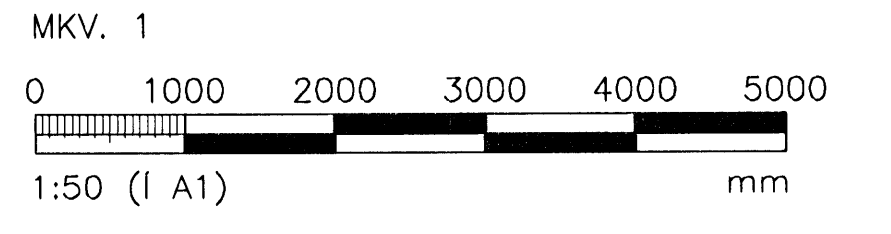

ÖLL AFNOT OG AFRITUN TEIKNINGAR, AD HLUATA EDA HEILD, ER HÁÐ SKRIFLEGD LEYFI HÖFUNDA.

**VGK HÖNNUN**  
GRENSÁSVEGI 1 · 108 REYKJAVÍK · Sími: 422 3000 · Fax: 422 3001  
VEFFANG: www.vgkhonnun.is · NETFANG: vgkhonnun@vgkhonnun.is

HRETTI VERKS:  
**HRAUNVALLASKÓLI 2. ÁF.**  
DREKAVELLIR 9, HAFNARFIRÐI

HRETTI TEIKNINGAR:  
VATNSÓÐAKERFI:  
2. HÆÐ, GRUNNMYND

MÉLI:	TEIKNAD:	LS	GEYMSLUNÚMÉR:	VNR:	3.151.218
HANNAÐ:	YFIRFARÐ:	PB	MKV:	1:50	NR. TEIKNINGAR:
DAGS. UNDRISKRIFTAR:	NAFN OG KT. HÖNNUNAR:	31.12.2008			<b>P2-639</b>
UNDRISKRIFT HÖNNUNAR:	NAFN OG KT. HÖNNUNAR:	LÁRUS ÁRÞÆLSSON	2008625119	ÓTGÁFU:	R1