


ÓTGÁFUFRILL

NÚMÉR	DAGS	SKRIFINGAR	HAUNAD
B1	10.10.2006	BYGGINGARTEIKNING	PB
B2	01.03.2007	SNID	PB
B3	26.04.2007	BRUNASLÖNGU BETT INN	PB
B4	30.07.2007	ÚDARA OG LÖGN BREYTT, ÚDARA BETT VIÐ	PB
R1	30.08.2008	REYNDARTEIKNING	PB

DAGS. UNDRSKRIFTAR: NAFN OG KT. SAMRÁÐSMAÐMENNUGAR


UNDRSKRIFT SAMRÁÐSMAÐMENNUGAR:

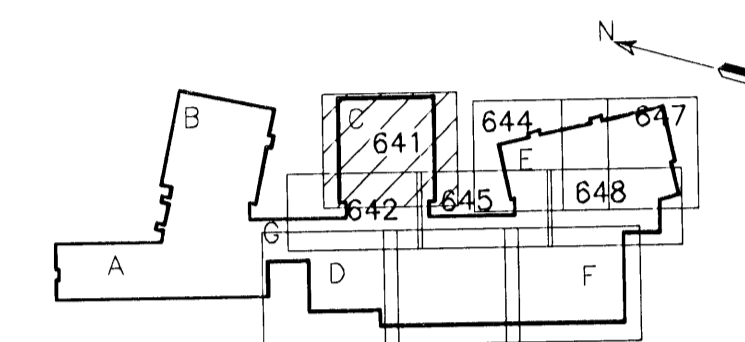

LYKILMYND

ALMENNAR SKÝRINGAR SJÁ TEIKN. P2-601

MKV. 1

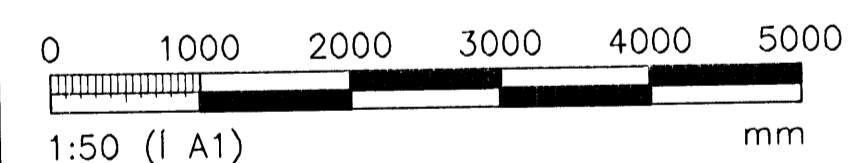


ÖLL AÐNOT OG AFRITUN TEIKNINGAR, AD HILUTA EDA HEILD, ER HÁÐ SKRIFLEGU LEYFI HÖFUNDA.



HEITI VERKS:
HRAUNVALLASKÓLI 2. ÁF.
DREKAVELLIR 9, HAFNARFIRÐI

HEITI TEIKNINGAR:
VATNSÚÐAKERFI
3. HÆÐ, GRUNNMYND

MELT:	TEIKNÁÐ:	GEYMSLUNGWER:	VNR:
HAUNAD:	YRIFARÐ:	MKV:	NR. TEIKNINGAR:
DAGS. LAUNDRISKEIÐAR:	NAFN OG KT. HÖNNUGAR:		P2-641
UNDRSKRIFT HÖNNUGAR:	LÁRUS ÁRSÆLSSON	008625119	ÓTGÁFA:
			R1

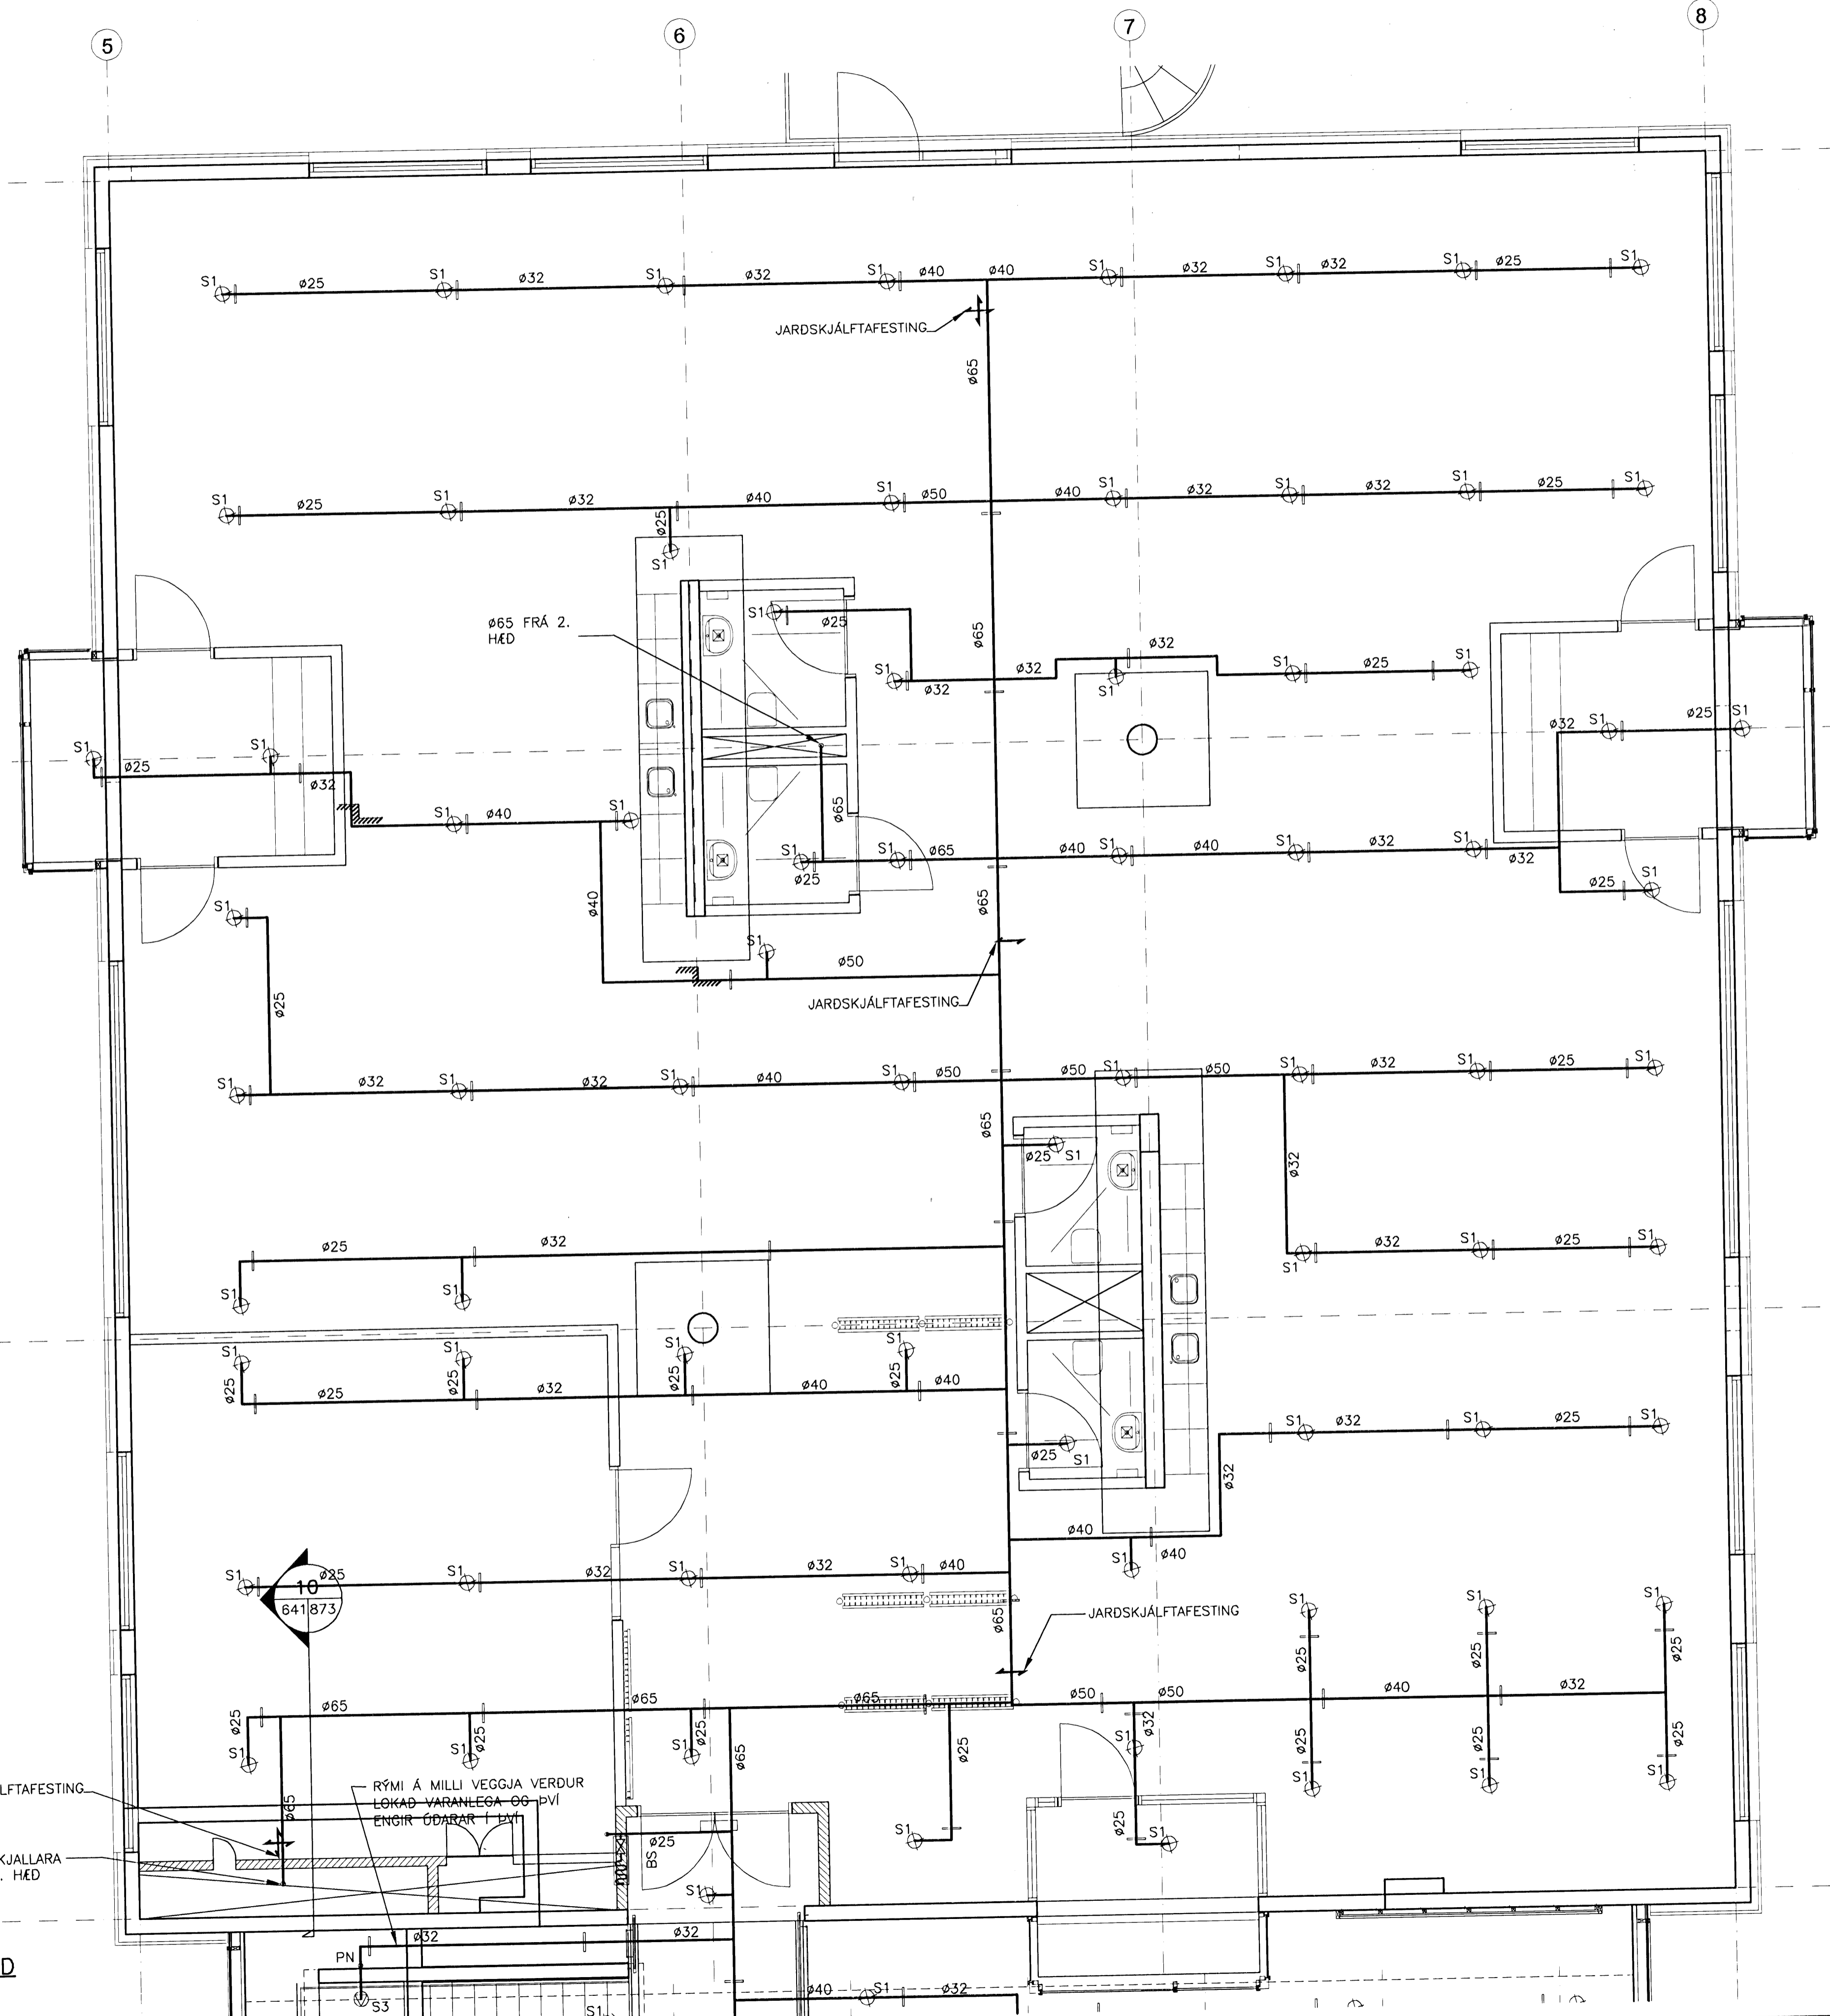

GRUNNMYND
MKV. 1