


GRUNNMYND
MKV. 1

Samþykkt bann
25 MAR 2009
Byggingafultrúinn í Hafnarfirði
F.h. Hrölfur S. Gunnlaugsson

ÚTGÁFUFRILL

NÚMÉR	DAGS.	SKYRINGAR.	HAUNAD.
B1	10.10.2006	BYGGINGARTEIKNING	PB
B2	26.04.2007	BRUNASLÖNGU BÆTT INN	PB
B3	30.07.2007	ÓÐARA OG LÖGN BREYTT	PB
R1	30.08.2008	REYNDARTEIKNING	PB

DAGS. UNDRISKRIFTAR. NAFN OG KT. SAMRÆMINGARHÖNNUNAR.
UNDRISKRIFT SAMRÆMINGARHÖNNUNAR.

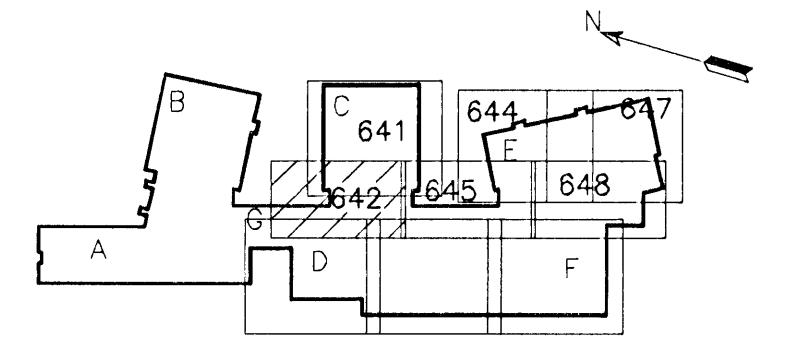

LYKILMYND

ALMENNAR SKÝRINGAR SJÁ TEIKN. P2-601
MKV. 1
0 1000 2000 3000 4000 5000
1:50 (I A1) mm

ÖLL AFNOT OG AFRITUN TEIKNINGAR, AÐ HLUTA Eða HEILD, ER HÁÐ SKRIFLEGU LEYFI HÖFUNDA.

VGK HÖNNUN
GRENNASVEIÐI 1 · 108 REYKJAVÍK · Sími: 422 3000 · FAX: 422 3001
VEFFANG: www.vgkhonnun.is · NETFANG: vgkhonnun@vgkhonnun.is

HEITI VERKS:
**HRAUNVALLASKÓLI 2. ÁF.
DREKAVELLIR 9, HAFNARFIRÐI**

HEITI TEIKNINGAR:
**VATNSÓÐAKERFI:
3. HÆÐ, GRUNNMYND**

MÆLI:	TEIKNAD:	ÖGYSMLUNGAER:	VNR:
HAUNAD:	YRFRFAR:	MKV:	NR TEIKNINGAR:
DAGS. UNDRISKRIFTAR:	NAFN OG KT. HÖNNUNAR:	P2-642	
UNDRISKRIFT HÖNNUNAR:	LÁRUS ÁRS/ELSSON	008525119	ÖTGAFU: R1