

Samþykkt þann


25 MAR 2009

Byggingafulltrúinn í Hafnarfirði
F.h. Hröfður S. Gunnlaugsson


ÓTGÁFUFRILL

NÚMÉR	DAGS.	SKRINGAR.	HANNAÐ.
B1	10.10.2006	BYGGINGARTEIKNING	PB
B2	30.07.2007	BRUNASLÖNGU BÆTT V/D	PB
R1	30.08.2008	REYNDARTEIKNING	BP

DAGS. UNDRISKRIFTAR: NAFN OG KT. SAMRÆMINGARHÖNNUNÐAR: 
UNDRISKRIFT SAMRÆMINGARHÖNNUNÐAR:

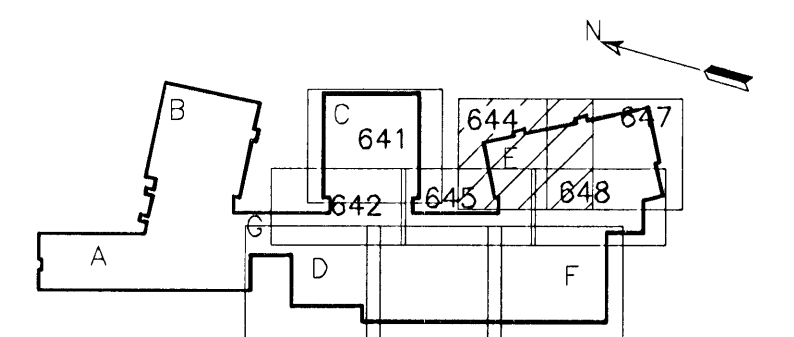


LYKILMYND

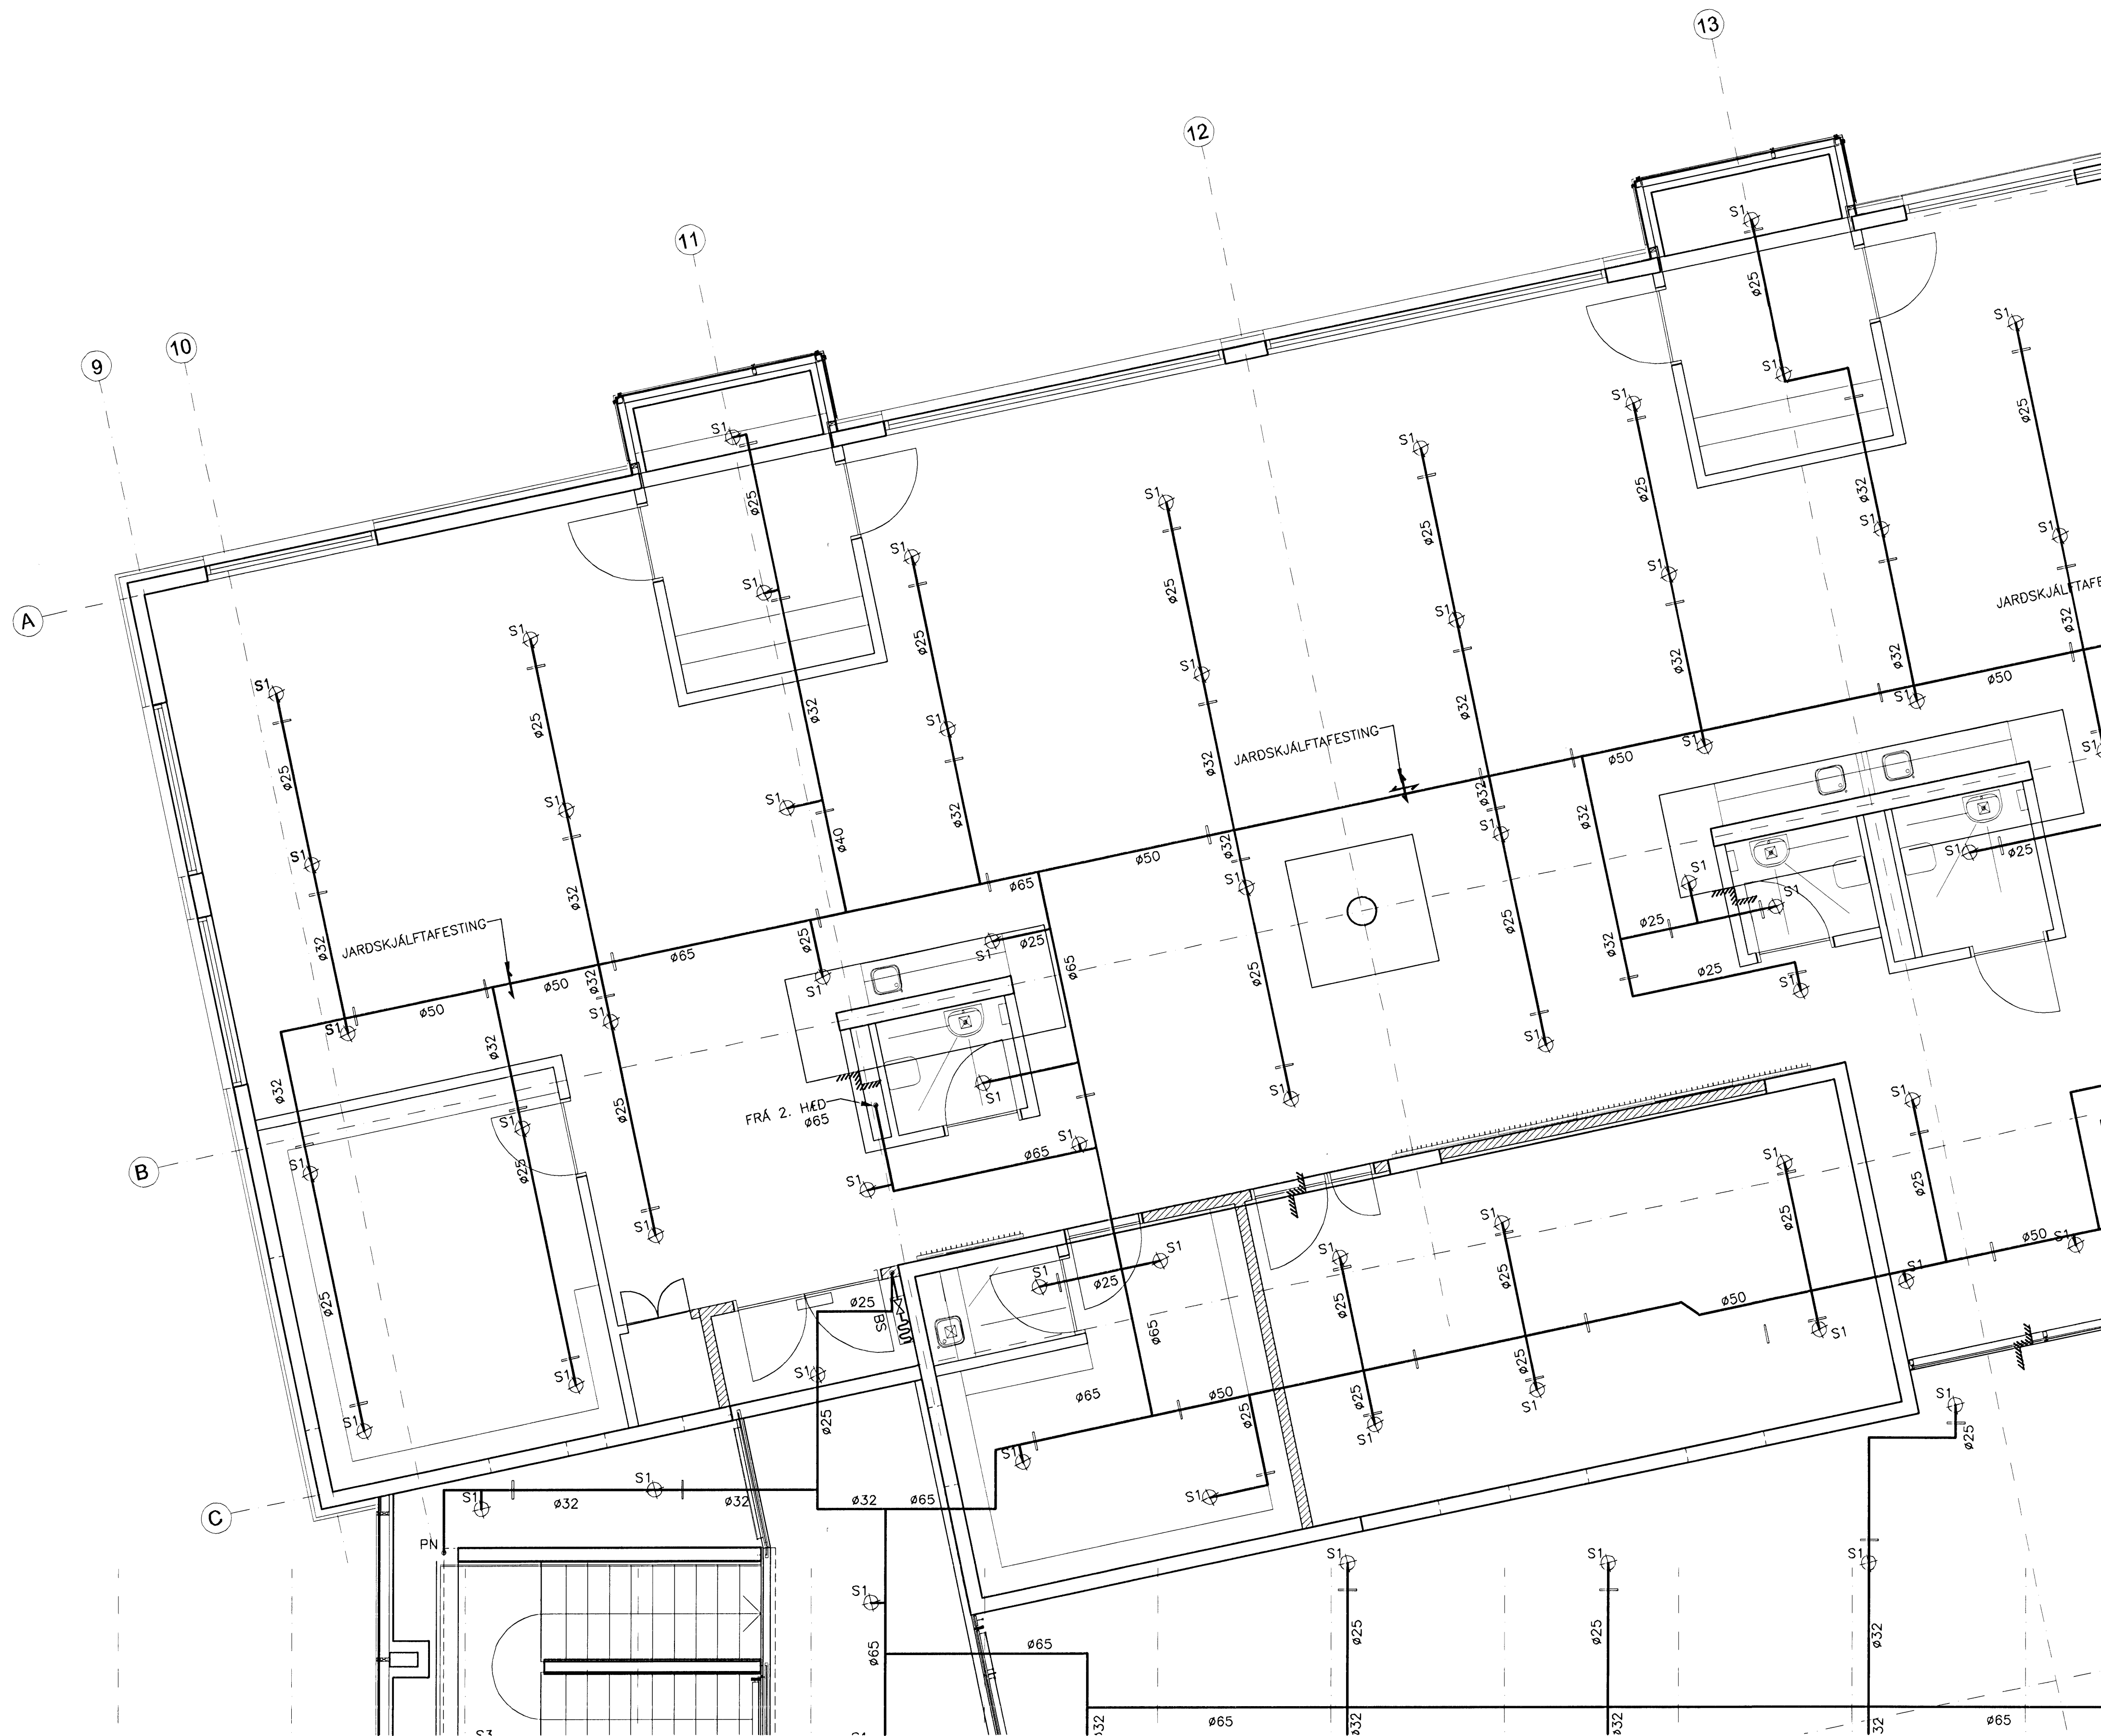

ALMENNAR SKÝRINGAR SJÁ TEIKN. P2-601

MKV. 1

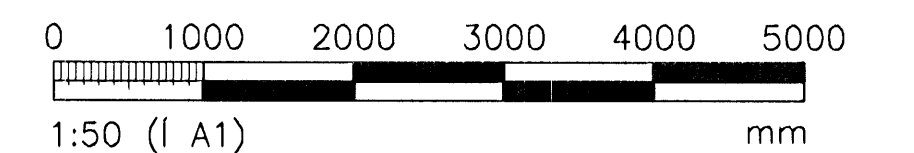

ÖLL AFNOT OG AFRITUN TEIKNINGAR, AD HLUTA EDA HEILU, ER HÁÐ SKRIFLEGGU LEYFI HÖFUNDA.

VGK HÖNNUN

GRENSÁSVEGI 1 · 108 REYKJAVÍK · Sími: 422 3000 · Fax: 422 3001
VEFFANG: www.vgkhonnun.is · NETFANG: vgkhonnun@vgkhonnun.is

HEITI VERKS:

HRAUNVALLASKÓLI 2. ÁF.
DREKAVELLIR 9, HAFNARFIRÐI

HEITI TEIKNINGAR:

VATNSÚÐAKERFI:
3. HÆÐ, GRUNNMYND

MÆLI:	TEIKNAR:	GEYMSLUNGÆR:	VNR:
HANNAÐ:	YRFARÐ:	MKV:	NR. TEIKNINGAR:
DAGS. UNDRISKRIFTAR:	NAFN OG KT. HÖNNUNÐAR:		
31.12.2008	LÁRUS ÁRSÆLSSON	0008625119	P2-644
			ÓTGÁFA: R1

GRUNNMYND
MKV. 1