


GRUNNMYND
MKV. 1


Samþykkt þann
25 MAR 2009
Byggingafultrúinn í Hafnarfirði
F.h. Hrólfur S. Gunnlaugsson

ÓTGÁFUERILL			
NÚMÉR	DAGS	SKRIFRINGAR	HANNAÐ
B1	10.10.2006	BYGGINGARTEIKNING	PB
B2	30.07.2007	BRUNASLÖNGU BÆTT VIÐ	PB
R1	30.08.2008	REYNDARTEIKNING	PB

DAGS. UNDRISKRIFTAR: NAFN OG KT. LEIÐBEINGARHÖNNUNÐAR:
UNDRISKRIFT SAMREINGARHÖNNUNÐAR:

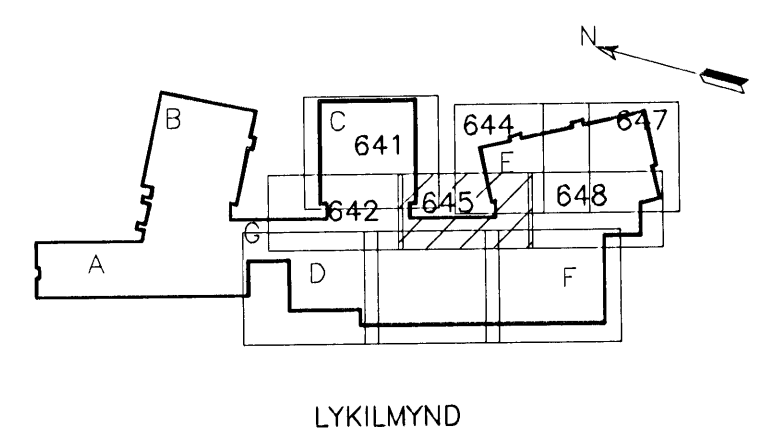

ALMENNAR SKÝRINGAR SJÁ TEIKN. P2-601

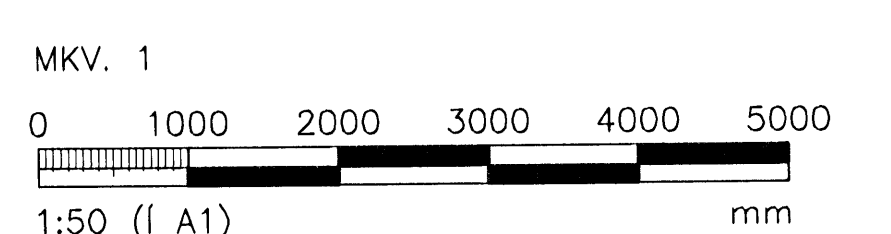

ÖLL AFNOT OG AFRTUN TEIKNINGAR. AD HEUTA EÐA HEILD. ER HÁÐ SKRIFLEGU LEYFI HÖFUNDA.

VGK HÖNNUN
GRENÁSVEGI 1 · 108 REYKJAVÍK · Sími: 422 3000 · Fax: 422 3001
VEFFANG: www.vgk.honnun.is · Netfang: vgk.honnun@vgk.honnun.is

HEITI VERKS:
**HRAUNVALLASKÓLI 2. ÁF.
DREKAVELLIR 9, HAFNARFIRÐI**

HEITI TEIKNINGAR:
**VATNSÚÐAKERFI
3. HÆÐ, GRUNNMYND**

MÆLI:	TEIKNADI:	GEYMSLUNUMER:	VNR:
HANNAÐ:	YFIRFARÐ:	MKV:	3.151.218
DAGS. UNDRISKRIFTAR:	NAFN OG KT. HÖNNUNÐAR:	ÓTGÁFA:	P2-645
UNDRISKRIFT HÖNNUNÐAR:	LAHUS ARS/ELSSON	2008625119	R1