


GRUNNMYND
MKV. 1

Samþykkt þann
25 MAR 2009
Byggingafulltrúinn í Hafnarfirði
F.h. Hrólfur S. Gunnlaugsson

ÚTGÁFUFRILL

NÚMÉR	DAGS	SKRIFINGAR	HANNAÐ
B1	10.10.2006	BYGGINGARTEIKNING	PB
B2	25.10.2007	STÆKKUN SKÓLA	PB
B3	12.07.2008	ÚDARAR Í TÆKNIRÝMI Á 4. HÆÐ	PB
R1	30.08.2008	REYNDARTEIKNING	PB

DAGS. UNDRISKRIFAR: NAFN OG KT. SAMRÆMINGARHÖNNUNDA:
UNDRISKRIFT SAMRÆMINGARHÖNNUNDA:

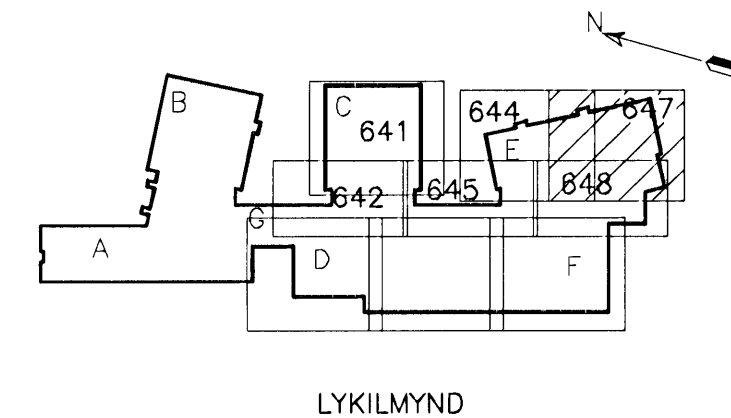

ALMENNAR SKÝRINGAR SJÁ TEIKN. P2-601
MKV. 1
0 1000 2000 3000 4000 5000
1:50 (I A1) mm

ÖLL AÞNOT OG AFRITUN TEIKNINGAR. AÐ HLUTA EDA HEILD. ER HÁÐ SKRIFLEGGU LEYFI HÖFUNDA.

VGK HÖNNUN
GRENÁSÁVEGI 1 - 108 REYKJAVÍK - Sími: 422 3000 - Faxi: 422 3001
VEFFANG: www.vgkhonnun.is - NETFANG: vgkhonnun@vgkhonnun.is

HEITI VÉRKS:
**HRAUNVALLASKÓLI 2. ÁF.
DREKAPELLIR 9, HAFNARFIRÐI**

HEITI TEIKNINGAR:
VATNSÚÐAKERFI;
3. HÆÐ, GRUNNMYND

MÆLI:	TEIKNAD:	GEYMSLUNUMER:	VNR:
	LS		3.151.218
HANNAÐ:	YFIRFAR:	MKV:	NR. TEIKNINGAR:
PB		1:50	
DAGS. UNDRISKRIFAR:	NAFN OG KT. HÖNNUNDA:	P2-647	
31.12.2008			
UNDRISKRIFT HÖNNUNDA:	ÚTGÁFA:		
LAHUS ÁRÞ/ELSSON	R1		