


Samþykkt hann
 25 MAR 2009
 Byggingafrúnn í Hafnarfirði
 F.h. Hrólfur S. Gunnlaugsson

ÚTGÁFUERILL			
NÚMÉR	DAGS	SKÝRINGAR	HANNAÐ
B1	10.10.2006	BYGGINGARTEIKNING	PB
R1	30.08.2008	REYNDARTEIKNING	PB

DAGS. UNDRISKRIFAR: NAFN OG KT. SAMRÁMINGARHÖNDUÐAR:
 UNDRISKRIF SAMRÁMINGARHÖNDUÐAR:

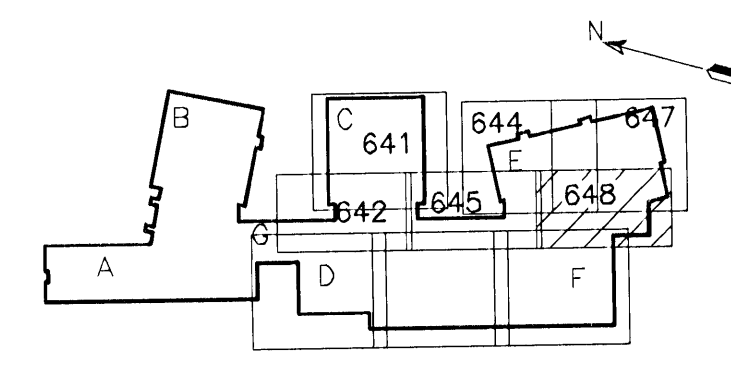


LYKILMYND



GRUNNMYND
 MKV. 1

ALMENNAR SKÝRINGAR SJÁ TEIKN. P2-601

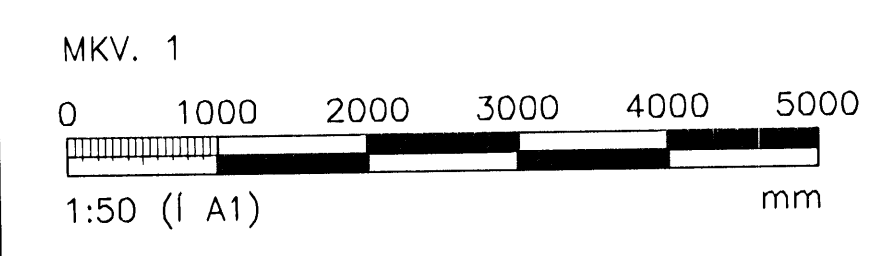

ÖLL AFNOT OG AFRITUN TEIKNINGAR, AD HLUTA EDA HEILD, ER HAD SKRIFLEGGU LEYTI HÖFUNDA

VGK HÖNNUN
 GRENSÁSVEGI 1 - 108 REYKJAVÍK - Sími: 422 3000 - FAX: 422 3001
 VEFANG: www.vgkhonnun.is - NETFANG: vgkhonnun@vgkhonnun.is

HÉITI VÆRS
HRAUNVALLASKÓLI 2. ÁF.
DREKAVELLIR 9, HAFNARFIRÐI

HÉITI TEIKNINGAR:
VATNSÓÐAKERFI:
3. HÆÐ, GRUNNMYND

MELT:	TEIKNAD:	GEYMSLUNÚMÉR:	WNR:
	LS		3.151.218
HANNAÐ:	YFIRFARÐ:	MKV:	NR. TEIKNINGAR:
PB		1:50	P2-648
DAGS. UNDRISKRIFAR:	NAFN OG KT. HÖNNUÐAR:	ÚTGÁFA:	
31.12.2008	LÁRUS ARSÆLSSON	R1	