

GRUNNMYND  
MKV. 1


Samþykkt þann  
25 MAR 2009  
Byggingafráttákn / Hafnarfrófi  
F.h. Hrólfur S. Gunnlaugsson

ÚTGÁFUFRILL

NÚMÉR	DAGS	SKRIFINGAR	HANNAÐ
B1	01.02.2008	BYGGINGARTEIKNING	PB
B2	18.02.2008	ÝMSAR LAGFERINGAR	PB
R1	30.08.2008	REYNDARTEIKNING	PB

DAGS. UNDIRSKRIFTAR: NAFN OG KT. SAMRÆMINGARHÖNNUNÐAR:

UNDIRSKRIFT SAMRÆMINGARHÖNNUNÐAR:

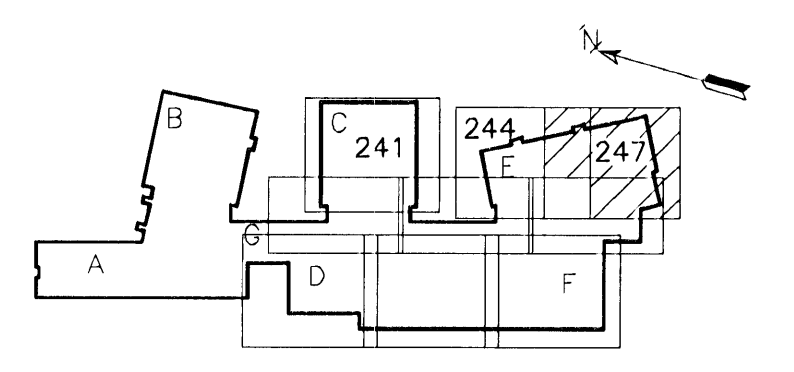

LYKILMYND

ALMENNAR SKÝRINGAR SJÁ TEIKN. P2-201  
MKV. 1  
0 1000 2000 3000 4000 5000  
1:50 (1 A1) mm

ÖLL AÐNOT OG AFRITUN TEIKNINGAR, AD HEUTA EDA HEILD, ER HÁÐ SKRILEGU LEYFI HÖFUNDA.

**VGK HÖNNUN**  
GRENSÁSVEGI 1 · 108 REYKJAVÍK · Sími: 422 3000 · Fax: 422 3001  
VEFFANG: www.vgkhonnun.is · NETFANG: vgkhonnun@vgkhonnun.is

HRAUNVALLASKÓLI 2. ÁF.  
DREKAVELLIR 9, HAFNARFIRÐI

FRÁVEITULÖGN:  
3. HÆÐ, GRUNNMYND

MÉLT:	TEIKNAD:	LS	GEYMSLUNGNER:	VNR:	3.151.218
HANNAÐ:	YFRFARÐ:	PKV:	1:50	NR. TEIKNINGAR:	
DAGS. UNDIRSKRIFTAR:	NAFN OG KT. HÖNNUNÐAR:				<b>P2-247</b>
31.12.2008	LÁRUS ÁRS/ELSSON				ÚTGAFA: R1