


GRUNNMYND
MKV. 1

Samþykkt þann
25 MAR 2009
Byggingafrúnn (Hafnarfrói)
Fh. Hrólfur S. Gunnlaugsson

ÚTGÁFUERILL


NÚMÉR	DAGS	SKÝRINGAR	HANNAÐ
B1	10.10.2006	BYGGINGARTEIKNING	PB
B2	18.02.2008	NÝR GRUNNUR	PB
R1	30.08.2008	REYNDARTEIKNING	PB

DAGS. UNDRISKRIFAR: NAFN OG KT. SAMREKINGARHÖNNUÐAR: *[Signature]*
UNDRISKRIFT SAMREKINGARHÖNNUÐAR:

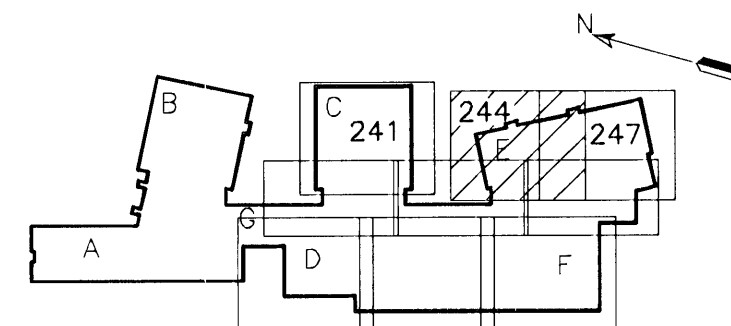

LYKILMYND

ALMENNAR SKÝRINGAR SJÁ TEIKN. P2-201

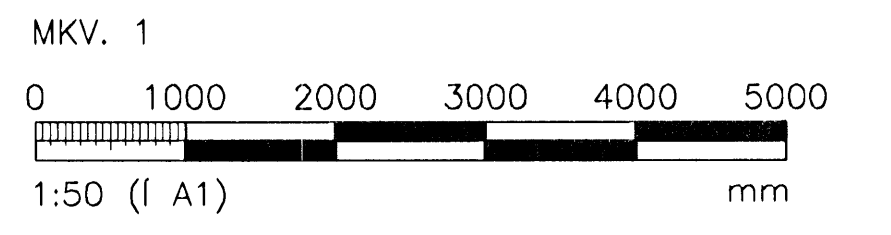

ÖLL AFNOT OG AFRITUN TEIKNINGAR, AD HLUTA EDA HEILD, ER HÁÐ SKRIFLEGU LEYFI HÖFUNDAR.

VGK HÖNNUN
 GRENSÁSVEGI 1 · 108 REYKJAVÍK · Sími: 422 3000 · Fax: 422 3001
 VEFANG: www.vgkhonnun.is · NETFANG: vgkhonnun@vgkhonnun.is

HEITI VÉRKS:
HRAUNVALLASKÓLI 2. ÁF.
DREKAVELLIR 9, HAFNARFIRDI

HEITI TEIKNINGAR:
FRÁVEITULÖGN:
3. HÆÐ, GRUNNMYND

MELT:	TEIKNAR:	DEYMSLUNGNER:	VNR:
	LS		3.151.218
HANNAÐ:	YFRFARÐ:	MKV:	NR. TEIKNINGAR:
PB		1:50	
DAGS. UNDRISKRIFAR:	NAFN OG KT. HÖNNUÐAR:		
31.12.2008			
UNDRISKRIFT HÖNNUÐAR:	ÚTGÁFA:		
LAHUS AHGÆLSSON	R1		

P2-244