

GRUNNMYND
MKV. 1


Samþykkt þann
25 MAR 2009
Byggingafulltrúinn í Hafnarfirði
Eh. Hrólfur S. Gunnlaugsson

ÓTGÁFUFERILL

NÚMÉR:	DAGS:	SKÝRINGAR:	HAÐNAD:
B1	10.10.2006	BYGGINGARTEIKNING	PB
R1	30.08.2008	REYNDARTEIKNING	PB

BAGS. UNDIRSKRIFTAR: NAFN OG KT. SAMREYMDINGARHÖNNUÐAR:


UNDIRSKRIFT SAMREYMDINGARHÖNNUÐAR:

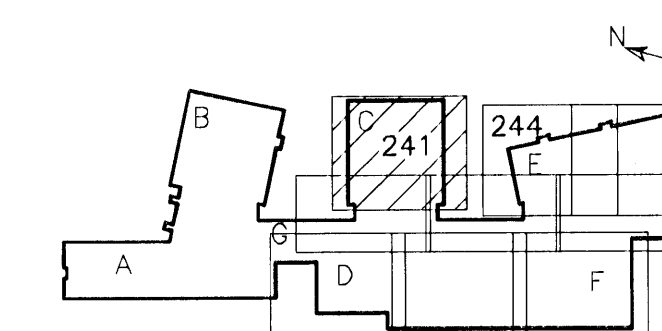

LYKILMYND

ALMENNAR SKÝRINGAR SJÁ TEIKN. P2-201

MKV. 1

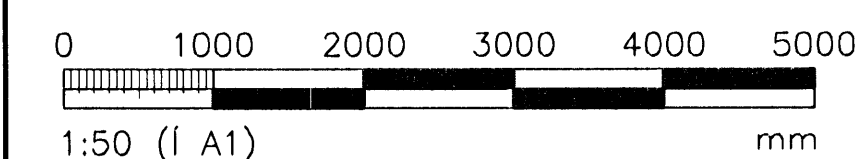

ÖLL AFNOT OG AFRITUN TEIKNINGAR, AD HLUTA EDA HEILD, ER HÁÐ SKRIFLEGU LEYFI HÖFUNDA.

VGK HÖNNUN

GRENSÁSVEIÐI 1 - 108 REYKJAVÍK - Sími: 422 3000 - FAX: 422 3001
VEFFANG: www.vgkhonnun.is - NETFANG: vgkhonnun@vgkhonnun.is

HEITI VERKS:

HRAUNVALLASKÓLI 2. ÁF.
DREKAVELLIR 9, HAFNARFIRÐI

HEITI TEIKNINGAR:

FRÁVEITULÖGN:
3. HÆÐ, GRUNNMYND

MELT:	TEIKNAD:	GEYMSLUNÚMÉR:	VNR:
	LS		3.151.218
HAÐNAD:	YFIRFARID:	MKV:	NR. TEIKNINGAR:
PB		1:50	P2-241
DAGS. UNDIRSKRIFTAR:	NAFN OG KT. HÖNNUÐAR:		
31.12.2008			
UNDIRSKRIFT HÖNNUÐAR:	ÓTGÁFA:		
LÁRUS ÁRS/ELSSON	R1		