


Samþykkt þann
25 MAR 2009
 Byggingafulltrúinn / Hafnarfrófi
 F.h. Hrólfur S. Gunnlaugsson

ÚTGÁFUFRILL			
NÚMÉR:	DAGS:	SKÝRINGAR:	HANNAÐ:
B1	10.10.2006	BYGGINGARTEIKNING	PB
R1	30.08.2008	REYNDARTEIKNING	PB

DAGS. UNDRISKRIFTAR: MNFN OG KT. SAMRÆMINGARHÖNNUNAR: *[Signature]*
 UNDRISKRIFT SAMRÆMINGARHÖNNUNAR: *[Signature]*

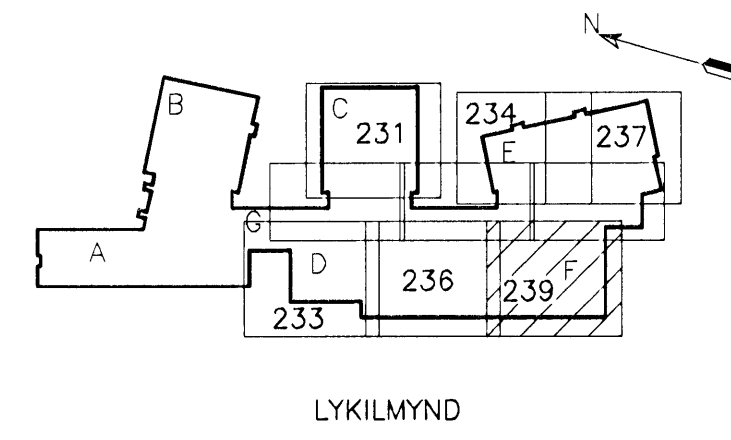

ALMENNAR SKÝRINGAR SJÁ TEIKN. P2-201
 MKV. 1
 0 1000 2000 3000 4000 5000
 1:50 (I A1) mm

ÖLL AFRÖG OG AFRITUN TEIKNINGAR, AD HLUFA EDA HEILD, ER HÁÐ SKRIFLEGGU LEYFI HÖFUNDA.

VGK HÖNNUN
 GRENSÁSVÉGI 1 - 108 REYKJAVÍK - Sími: 422 3000 - Fax: 422 3001
 VEFANG: www.vgkhonnun.is - NETFANG: vgkhonnun@vgkhonnun.is

HEITI VERKS:
HRAUNVALLASKÓLI 2. ÁF.
 DREKAVELLIR 9, HAFNARFIRÐI

HEITI TEIKNINGAR:
 FRÁVEITULÖGN:
 2. HÆÐ, GRUNNMYND

MÆLT:	TEIKNAD:	GEYMSLUUNUMER:	VNR:
HANNAÐ:	YFIRFARÐ:	MKV:	NR. TEIKNINGAR:
DAGS. UNDRISKRIFTAR:	MNFN OG KT. HÖNNUNAR:	P2-239	
UNDRISKRIFT HÖNNUNAR: LARIUS ARISSON 20080825119			ÚTGÁFA: R1

GRUNNMYND
 MKV. 1