


GRUNNMYND
MKV. 1

Samþykkt þann
25 MAR 2009
Byggingafulltrúinn / Hafnarfjörð
Fh. Hrólfur S. Gunnlaugsson

ÚTGÁFUFRILL


NÚMÉR	DAGS	SKRIFINGAR	HAUNAD
B1	01.02.2008	BYGGINGARTEIKNING	PB
B2	18.02.2008	ÝMSAR LAGFERINGAR	PB
R1	30.08.2008	REYNDARTEIKNING	PB

DAGS. UNDIRSKRIFTAR: NAFN OG KT. SAMRÆMINGARHÖNNUNAR: *[Signature]*
UNDIRSKRIFT SAMRÆMINGARHÖNNUNAR:

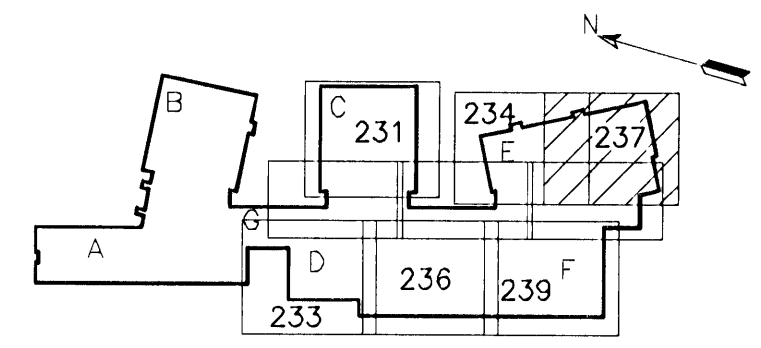

LYKILMYND

ALMENNAR SKÝRINGAR SJÁ TEIKN. P2-201

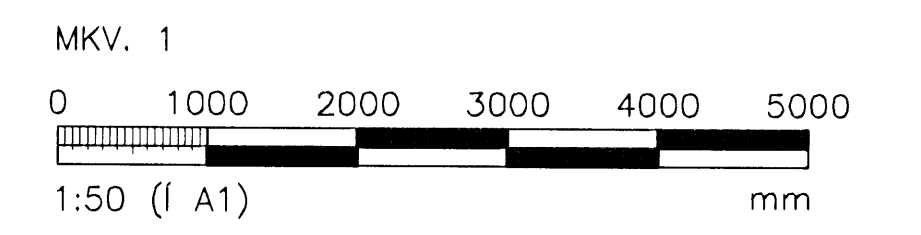

ÖLL AFNOT OG AFRITUN TEIKNINGAR, AD HLUTA EDA HEILD, ER HAD SKRIFLEDCU LEYFI: HÖFUNDA.

VGK HÖNNUN
GRENSÁSVEGI 1 · 108 REYKJAVÍK · Sími: 422 3000 · Fax: 422 3001
VÉFFANG: www.vgkhamnun.is · NETFANG: vgkhamnun@vgkhamnun.is

HEITI VERKS:
HRAUNVALLASKÓLI 2. ÁF.
DREKAVELLIR 9, HAFNARFIRÐI

HEITI TEIKNINGAR:
FRÁVEITULÖGN:
2. HÉÐ, GRUNNMYND

MÁLT:	TEIKNAD:	LS	GEYMSLUNGVER:	NR:	3.151.21B
HAUNAD:	YFIRFARID:	PKV:	1:50	NR. TEIKNINGAR:	
DAGS. UNDIRSKRIFTAR:	NAFN OG KT. HÖNNUNAR:			P2-237	
31.12.2008					
UNDIRSKRIFT HÖNNUNAR:	ÚTGÁFA:			R1	
LÁRUS ÁRSÆLSSON	2008625119				