


Samþykkt þann
25 MAR 2009
 Byggingafulltrúinn í Hafnarfirði
 Fh. Hrólfur S. Gunnlaugsson

ÚTGÁFUERILL

NÚMÉR	DAGS	SKRÁNGAR	HNNAÐ
B1	10.10.2008	BYGGINGARTEIKNING	PB
R1	30.08.2008	REYNDARTEIKNING	PB

DAGS. UNDIRSKRIFTAR: NAFN OG KT. SAMRÆMINGARHÖNNUNAR: *[Signature]*
 UNDIRSKRIFT SAMRÆMINGARHÖNNUNAR:

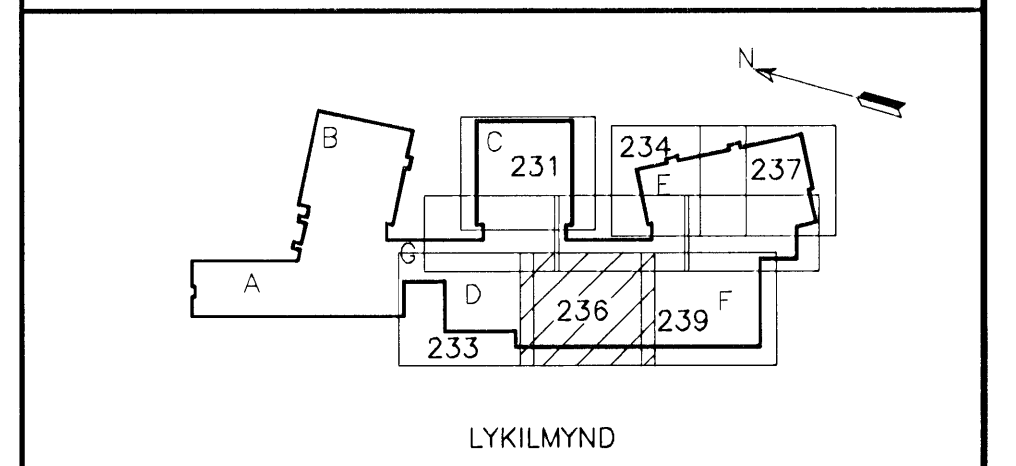

ALMENNAR SKÝRINGAR SJÁ TEIKN. P2-201

MKV. 1

1:50 (I A1) mm

ÖLL AFNOT OG AFTUN TEKNIÐGAR, AD HLUTA EDA HELD, ER HÁÐ SKRIFLEGU LEYFI HÖFUNDA.

VGK HÖNNUN
 GRENSÁSVEGI 1 · 108 REYKJAVÍK · Sími: 422 3000 · FAX: 422 3001
 VEFFANG: www.vgkhannun.is · NETFANG: vgkhannun@vgkhannun.is

HEITI VERKS:

HRAUNVALLASKÓLI 2. ÁF.
DREKAVELLIR 9, HAFNARFIRÐI

HEITI TEIKNINGAR:

FRÁVEITULÖGN:
 2. HÆÐ, GRUNNMYND

MELT:	TEIKNAD:	GEYMSLUNGUR:	VNR:
	LS		3.151.218
HANNAÐ:	YRFARÐ:	MKV:	NR. TEIKNINGAR:
PB		1.50	
DAGS. UNDIRSKRIFTAR:	NAFN OG KT. HÖNNUNAR:	P2-236	
31.12.2008			
UNDIRSKRIFT HÖNNUNAR:	ÚTGÁFA:		
LÁRUS ÁRSÆLSSON	R1		

GRUNNMYND
 MKV. 1