


Samþykkt þann

25 MAR 2009


Byggingafræðingur / Hofnarfróð
F.h. Hrólfur S. Gunnlaugsson

ÚTGÁFUFRILL


NR:	DAGS:	SKRIFINGAR:	HAUNAD:
B1	10.10.2008	BYGGINGARTEIKNING	PB
R1	30.08.2008	REYNDARTEIKNING	PB

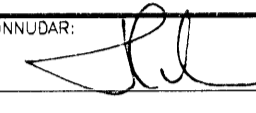DAGS. UNDRSKRIFAR: NAFN OG KT. SAMRÆMINGARHÖNNUÐAR: 

UNDRSKRIFT SAMRÆMINGARHÖNNUÐAR:

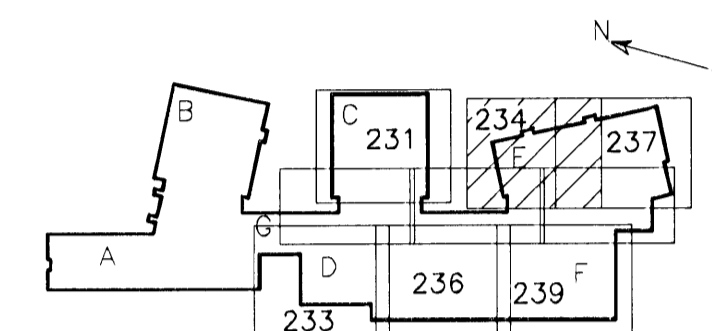


LYKILMYND

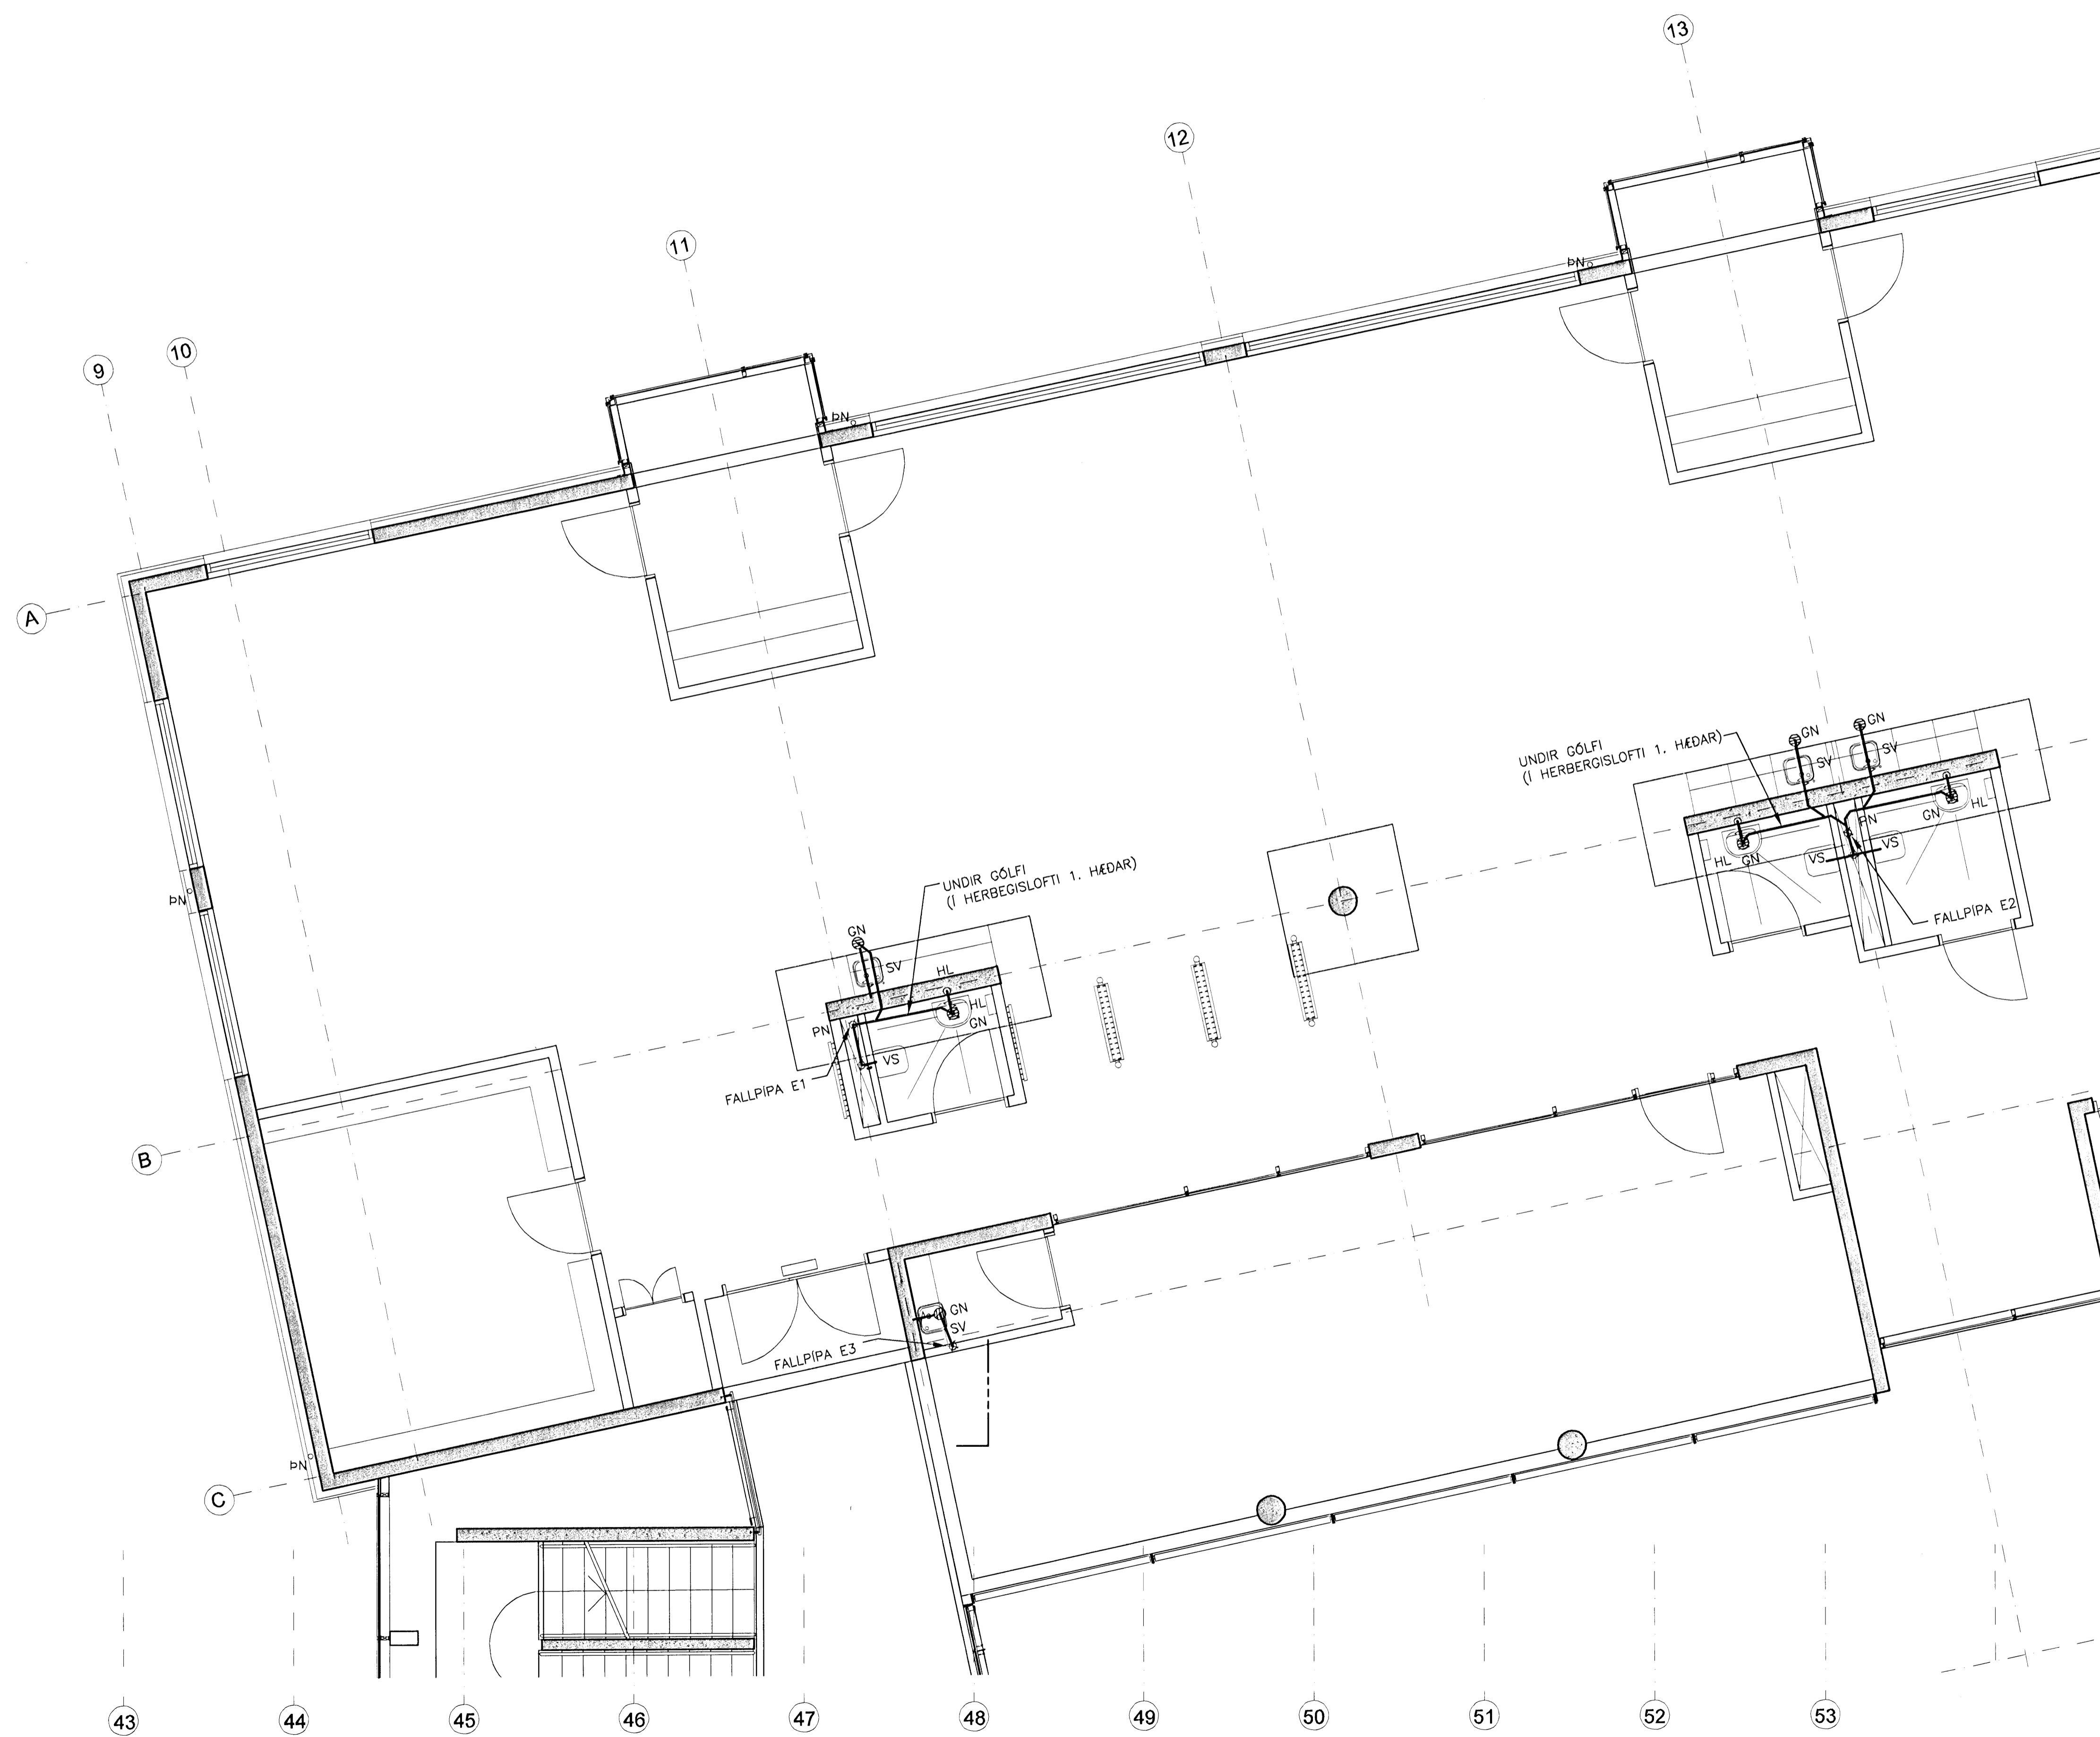

ALMENNAR SKÝRINGAR SJÁ TEIKN. P2-201

MKV. 1

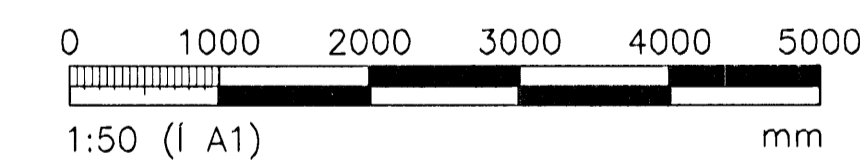

ÖLL AFNOT OG AFRITUN TEIKNINGAR, AD HLUFTA EDA HEILD, ER HÁÐ SKRIFLEGU LEYFI HÖFNUNAR.

VGK HÖNNUN
GRENÁSVEGI 1 - 108 REYKJAVÍK - Sími: 422 3000 - Fax: 422 3001
VEFFANG: www.vgkhonnun.is - NETFANG: vgkhonnun@vgkhonnun.is

HEITI VERKS:
**HRAUNVALLASKÓLI 2. ÁF.
DREKAVELLIR 9, HAFNARFIRÐI**

HEITI TEIKNINGAR:
FRÁVEITULÖGN:
2. HÆÐ, GRUNNMYND

MÁLT:	TEIKNAD:	GEMSLUNUMER:	VNR:
HAUNAD: PB	YFIRFARID: LS	MKV: 1:50	3.151.21B
DAGS. UNDRSKRIFAR: 31.12.2008	NAFN OG KT. HÖNNUÐAR: LARUS ARSVELSSON		
UNDRSKRIFET HÖNNUÐAR: LARUS ARSVELSSON/2008625119			

P2-234

ÚTGÁFA: R1

GRUNNMYND
MKV. 1