


Samþykkt þann
25 MAR 2009
 Byggingafulltrúinn / Hafnarfirði
 E.h. Hrólfur S. Gunnlaugsson

ÖTGAUFERILL			
NÚMÉR	DAGS	SKRIFINGAR	HAUNAD
B1	10.10.2008	BYGGINGARTEIKNING	PB
R1	30.08.2008	REYNDARTEIKNING	PB
DAGS. UNDRISKRIFAR:		NAFN OG KT. SAMRÆMINGSRÁÐHÖFUNDAR	
UNDRISKRIFIT		SAMRÆMINGSRÁÐHÖFUNDAR:	

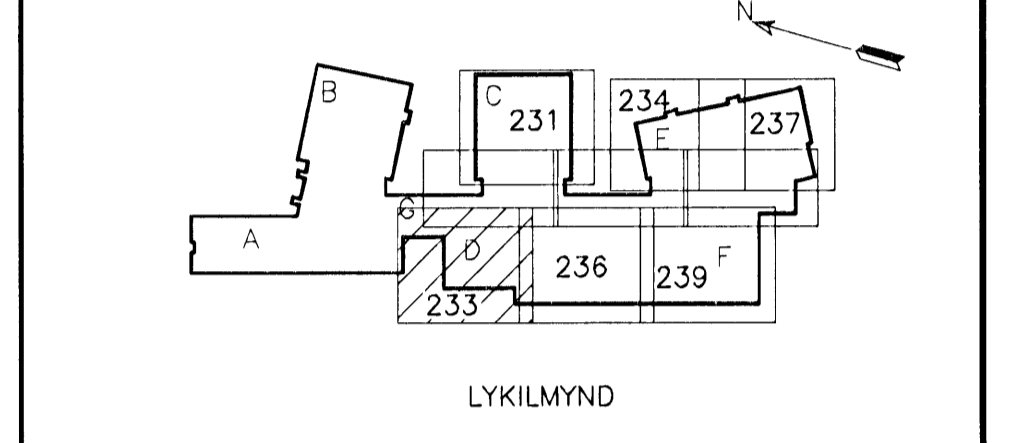

ALMENNAR SKÝRINGAR SJÁ TEIKN. P2-201
 MKV. 1
 0 1000 2000 3000 4000 5000
 1:50 (1 A1) mm
 ÖLL AFMÖT OG AFRITUN TEIKNINGAR, AD HILUTA EDA HEILD, ER MÁD SKRIFLEGU LEYFI HÖFUNDA.

VGK HÖNNUN
 GRENSÁSVÉGI 1 - 108 REYKJAVÍK - Sími: 422 3000 - Fax: 422 3001
 VEFANGI: www.vgkhonnun.is - NETFANGI: vgkhonnun@vgkhonnun.is

HEITI VERKS:
HRAUNVALLASKÓLI 2. ÁF.
DREKAVELLIR 9, HAFNARFIRÐI

HEITI TEIKNINGAR:
FRÁVEITULÖGN:
2. HÆÐ, GRUNNMÝND

MÁLT:	TEIKNAD:	GEYMSLUNÚMÉR:	VNR:
HAUNAD:	YFIRFARID:	MKV:	NR. TEIKNINGAR:
DAGS. UNDRISKRIFAR:	NAFN OG KT. HÖFUNDAR:	P2-233	
UNDRISKRIFIT HÖFUNDAR:	ÖTGAFA:	R1	

GRUNNMÝND
 MKV. 1

LARUS ARS/ELSSON
 2008625119