


GRUNNMYND
MKV. 1

Samþykkt þann
25 MAR 2009
Byggingafrúnn í Hafnarfirði
Fh. Hröflur S. Gunnlaugsson

ÓTGÁFUFRILL			
NÚMÉR	DAGS	SKRÁNDAR	HANNAÐ
B1	10.10.2006	BYGGINGARTEIKNING	PB
R1	30.08.2008	REYNDARTEIKNING	PB
DAGS UNDIRSKRIFTAR:		NAFN OG KT. SAMRÆMINGARHÖNNUNÐAR:	
		[Signature]	
UNDIRSKRIFT SAMRÆMINGARHÖNNUNÐAR:			

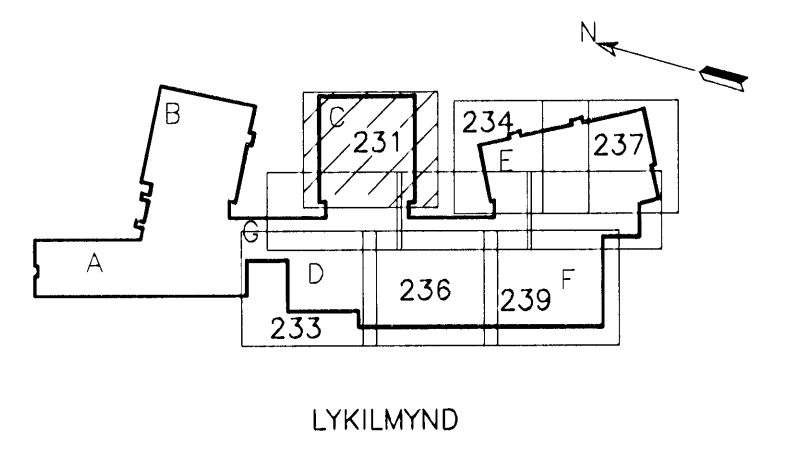

ALMENNAR SKÝRINGAR SJÁ TEIKN. P2-201
MKV. 1
0 1000 2000 3000 4000 5000
1:50 (I A1) mm

ÖLL AÐNOT OG AFRITUN TEIKNINGAR, AD HLUTA EÐA HEILD, ER HÁÐ SKRIFLEGU LEYFTI HÖFUNDA.

VGK HÖNNUN
GRENSÁSVEGI 1 · 108 REYKJAVÍK · Sími: 422 3000 · Fax: 422 3001
VEFFANG: www.vgkhonnun.is · NETFANG: vgkhonnun@vgkhonnun.is

HEITI VERKS:
**HRAUNVALLASKÓLI 2. ÁF.
DREKAVELLIR 9, HAFNARFIRÐI**

HEITI TEIKNINGAR:
FRÁVEITULÖGN:
2. HÆÐ, GRUNNMYND

MÆLT:	TEIKNAD:	GETUSLUNUMER:	SNR:
	LS		3.151.218
HANNAÐ:	YFIRFARÐ:	MKV:	NR. TEIKNINGAR:
PB		1:50	P2-231
DAGS UNDIRSKRIFTAR:		NAFN OG KT. HÖNNUNÐAR:	
31.12.2008		[Signature]	
UNDIRSKRIFT HÖNNUNÐAR:			ÓTGÁFA:
LÁRUS ÁRÞELSSON 2008625119			R1