


GRUNNMYND
MKV. 1

Samþykkt þann
25 MAR 2009
Byggingafrúnn í Hafnarfirði
Fh. Hörfur S. Gunnlaugsson

ÓTGÁFUFRILL			
NÚMÉR:	DAGS:	SKRINGAR:	HANNAÐ:
B1	10.10.2006	BYGGINGARTEIKNING	PB
R1	30.08.2008	REYNDARTEIKNING	PB

DAGS. UNDIRSKRIFTAR: NAFN OG KT. SAMRÆMINGARHÖNNUNAR: *[Signature]*
UNDIRSKRIFT SAMRÆMINGARHÖNNUNAR:

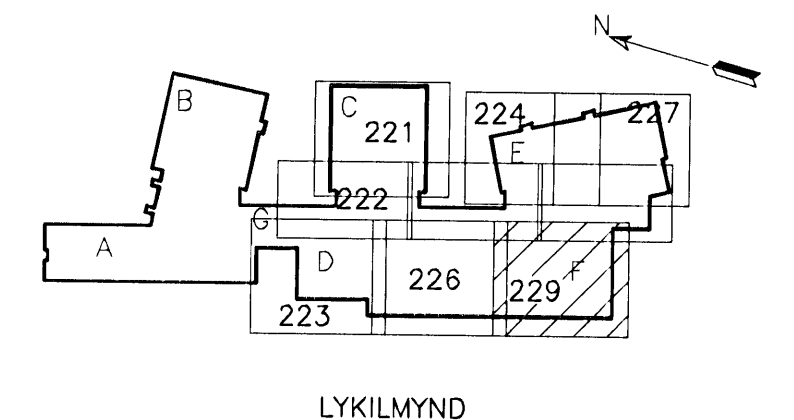

ALMENNAR SKÝRINGAR SJÁ TEIKN. P2-201
MKV. 1
0 1000 2000 3000 4000 5000
1:50 (Í A1) mm

ÖLL AFNOT OG AFRITUN TEIKNINGAR, AD HLUATA EDA HEILD, ER HÁÐ SKRIFLEGU LEYFI HÖFUNDA.

VGK HÖNNUN
GRENÁSÁVEGI 1 · 108 REYKJAVÍK · Sími: 422 3000 · Fax: 422 3001
VEFFANG: www.vgkhonnun.is · NETFANG: vgkhonnun@vgkhonnun.is

REIÐI VERKS:
HRAUNVALLASKÓLI 2. ÁF.
DREKAVELLIR 9, HAFNARFIRÐI

REIÐI TEIKNINGAR:
FRÁVEITULÖGN;
1. HÆÐ, GRUNNMYND

MÁLTI:	TEIKNAD:	GEYMSLUNÚMÉR:	VNR:
HANNAÐ:	YFIRFARID:	MKV:	NR. TEIKNINGAR:
DAGS. UNDIRSKRIFTAR:	NAFN OG KT. HÖNNUNAR:	P2-229	
UNDIRSKRIFT HÖNNUNAR:	ÓTGÁFA:	R1	