


GRUNNMYND  
MKV. 1

Sambýkkt þann  
25 MAR 2009  
Byggingafráunir / Hafnarfirði  
Fh. Hrólfur S. Gunnlaugsson

ÓTGÁFUERILL

NÚMÉR	DAGS	SKRIFINGAR	HAUNAD
B1	10.10.2008	BYGGINGARTEIKNING	PB
B2	01.02.2008	HÚS STEKKAD	PB
B3	18.02.2008	YMSAR LAGFERINGAR	PB
R1	30.08.2008	REYNDARTEIKNING	PB

DAGS. UNDRSKRIFAR: NAFN OG KT. SAMREINGARHÖNUNAR:  
UNDRSKRIF SAMREINGARHÖNUNAR:

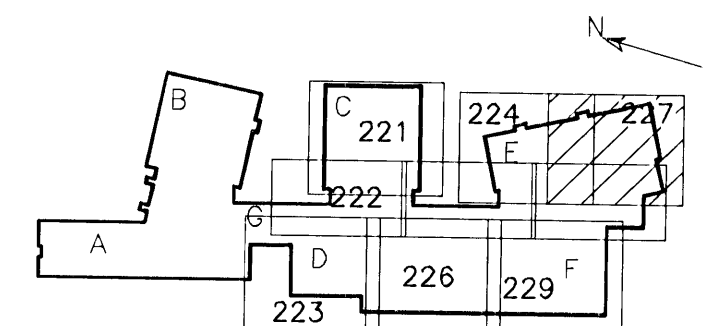

LYKILMYND

ALMENNAR SKÝRINGAR SJÁ TEIKN. P2-201

MKV. 1



1:50 (I A1) mm

ÖLL AÞNOT OG AFRITUN TEIKNINGAR, AD HLUATA EDA HEILD, ER HÁÐ SKRIFLEGU LEYFI HÖFUNDA.

**VGK HÖNNUN**  
GRENSÁSVEGI 1 · 108 REYKJAVÍK · Sími: 422 3000 · Fax: 422 3001  
VEFFANG: www.vgkhonnun.is · NETFANG: vgkhonnun@vgkhonnun.is

HEITI VERKS:  
**HRAUNVALLASKÓLI 2. ÁF.**  
DREKAVELLIR 9, HAFNARFIRÐI

HEITI TEIKNINGAR:  
FRÁVEITULÖGN:  
1. HÆÐ, GRUNNMYND

MILTÍ: TEIKNAD: LS GEMSLUNUMER: VNRI: 3.151.218

HANNAÐ: YFIRFARÐ: PB MKV: 1.50 NR. TEIKNINGAR: P2-227

DAGS. UNDRSKRIFAR: 31.12.2008 NAFN OG KT. HÖNUNAR: LARUS ARS/ELSSON/008625119

UNDRSKRIF HÖNUNAR: LARUS ARS/ELSSON/008625119 ÓTGÁFA: R1