



GRUNNMYND  
MKV. 1

Samþykkt þann  
25 MAR 2009  
Byggingafulltrúinn / Hafnarfirði  
F.h. Hrólfur S. Gunnlaugsson

ÓTGÁFUFRILL			
NÚMÉR:	DAGS:	SKRIFINGAR:	HAUNAD:
B1	10.10.2006	BYGGINGARTEIKNING	PB
R1	30.08.2008	REYNDARTEIKNING	PB
DAGS. UNDIRSKRIFAR:		NAFN OG KT. SAMRÆMINGARHÖNNUNÐAR:	
UNDIRSKRIFT SAMRÆMINGARHÖNNUNÐAR:			

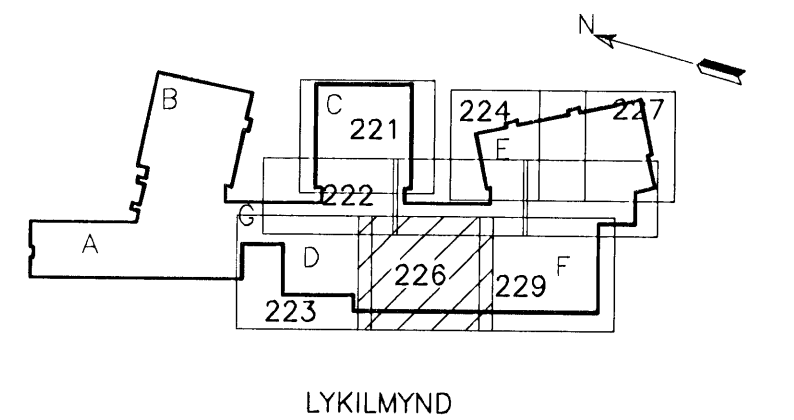

ALMENNAR SKÝRINGAR SJÁ TEIKN. P2-201

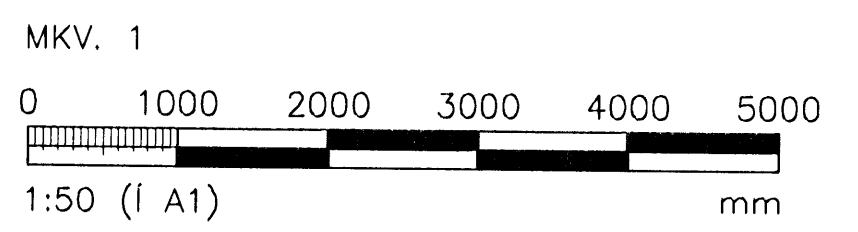

ÖLL AFNOT OG AFTRITUN TEIKNINGAR, AD HILUTA EDA HELD, ER HÁÐ SKRIFLEDDU LEYFI HÖFUNDA.

**VGK HÖNNUN**  
 GRENASÁSVEGI 1 · 108 REYKJAVÍK · Sími: 422 3000 · FAX: 422 3001  
 VEFANG: www.vgkhonnun.is · NETFANG: vgkhonnun@vgkhonnun.is

HRAUNVALLASKÓLI 2. ÁF.  
DREKAVELLIR 9, HAFNARFIRÐI

FRÁVEITULÖGN:  
1. HÆÐ, GRUNNMYND

MÆLI:	TEIKNAD:	GEYMSLUNÚMÉR:	VNR:
HAUNAD: PB	YFIRFAR:	MKV: 1.50	NR. TEIKNINGAR:
DAGS. UNDIRSKRIFAR: 31.12.2008	NAFN OG KT. HÖNNUNÐAR:	<b>P2-226</b>	
UNDIRSKRIFT HÖNNUNÐAR: LÁRUS ÁRS/ELSSON/2008625119	ÓTGÁFA:	R1	