


Samþykkt þann
25 MAR 2009
 Byggingafultrúinn / Húsnáfróði
 F.h. Hrólfur S. Gunnlaugsson

ÓTGÁFUFRILL

NÚMÉR	DAGS	SKRIFINGAR	HANNAÐ
B1	19.10.2006	BYGGINGARTEIKNING	PB
B2	21.02.2007	KÖTUM OG LAGNAEFNI BREYTT	PB
B3	25.10.2007	STÆKKUN SKÓLA	PB
B4	14.03.2008	AFRENNSLI AF BATTAVELLI	PB
R1	30.08.2008	REYNDARTEIKNING	PB

DAGS. UNDRISKRIFTAR: NAFN OG KT. SAMRÆMINGARHÖNDUÐAR: *[Signature]*


UNDRISKRIFT SAMRÆMINGARHÖNDUÐAR:

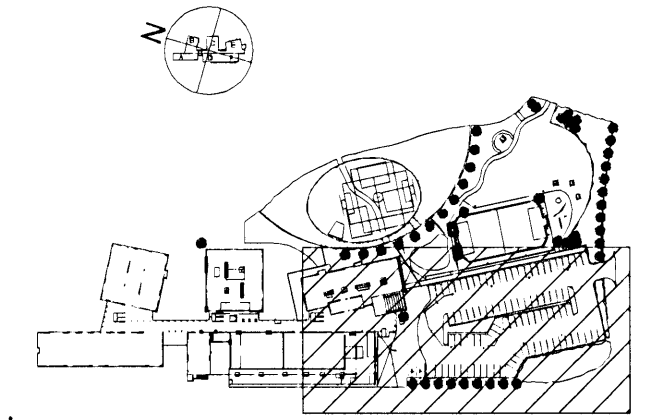

LYKILMYND

HNITASKRÁ FYRIR NIDUFÖLL Á LÖB ER Á TEIKNINGU P2-201.

ALMENNAR SKÝRINGAR SJÁ TEIKNINGU P2-201.

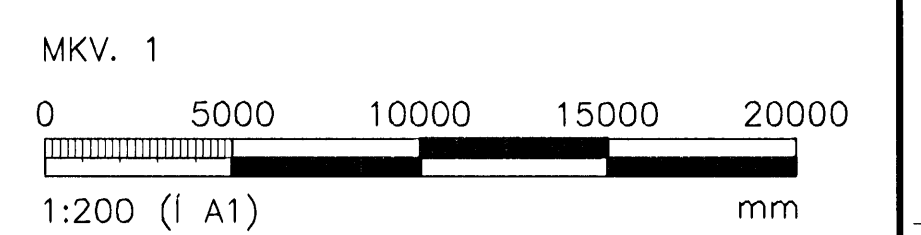

ÖLL AÐNOT OG AFRITUN TEIKNINGAR, AD HLUÐA EDA HEILD, ER HÁÐ SKRIFLEGU LEFTI HÖFUNDNA.

VGK HÖNNUN
 GRENSÁSVEGI 1 · 108 REYKJAVÍK · Sími: 422 3000 · Fax: 422 3001
 VEFANG: www.vgkhonnun.is · NETFANG: vgkhonnun@vgkhonnun.is

HEITI VERKS:
HRAUNVALLASKÓLI 2. AF.
DREKAPELLIR 9, HAFNARFIRÐI

HEITI TEIKNINGAR:
FRÁVEITULÖGN:
AFSTÖDUMYND OG SKÝRINGAR

MELT:	TEIKNAD:	GENYMSLUNUMER:	VNR:
	LS		3.151.218
HANNAÐ:	YFIRFARÐ:	MKV:	NR. TEIKNINGAR:
PB		1.200	
DAGS. UNDRISKRIFTAR:	NAFN OG KT. HÖNDUÐAR:		
31.12.2008		P2-202	
UNDRISKRIFT HÖNDUÐAR:	LAHUS ARS/ELSSON	2008625119	ÓTGÁFA:
			R1

AFSTÖDUMYND
 MKV. 1.