



Samþykkt þann  
**25 MAR 2009**  
 Byggingafrúnn í Hafnarfirði  
 F.h. Hrólfur S. Gunnlaugsson

ÓTGÁFUFRILL			
NÚMÉR	DAGS	SKRINGAR	HANNAÐ
B1	24.10.2006	BYGGINGARTEIKNING	BOVD
B2	31.10.2006	ÝMSAR BREYTINGAR	PB
R1	30.08.2008	REYNDARTEIKNING	PB

DAGS. UNDIRSKRIFTAR: NAFN OG KT. SAMREYMINGARHÖNNUNAR: *[Signature]*  
 UNDIRSKRIFT SAMREYMINGARHÖNNUNAR:

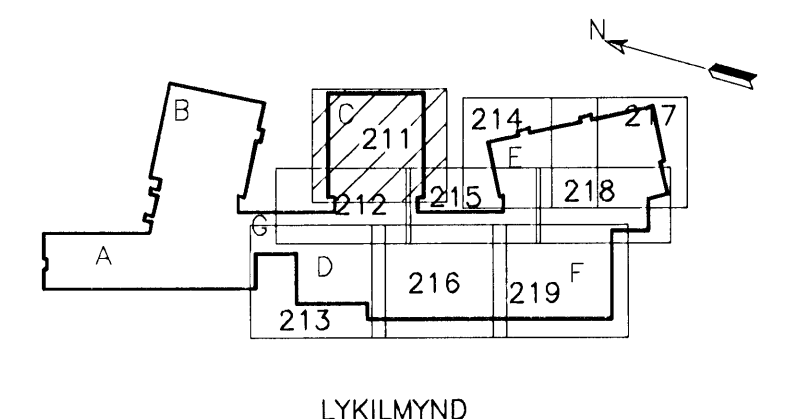

ALMENNAR SKÝRINGAR SJÁ TEIKN. P2-201

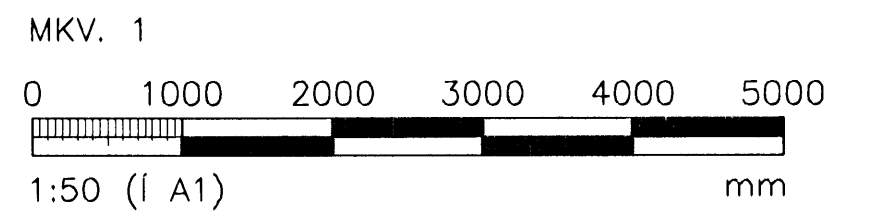

ÖLL AFNOT OG AFRITUN TEIKNINGAR, AD HELTA EDA HEILD, ER HÁÐ SKRIFLEGGU LEYFI HÖFUNDA.

**VGK HÖNNUN**  
 GRENSÁSVEGI 1 · 108 REYKJAVÍK · Sími: 422 3000 · Fax: 422 3001  
 VEFANG: www.vgkhonnun.is · NETFANG: vgkhonnun@vgkhonnun.is

HERI VERKS:  
**HRAUNVALLASKÓLI 2. AF.**  
**DREKAVELLIR 9, HAFNARFIRÐI**

HERI TEIKNINGAR:  
**FRÁVEITULÖGN:**  
**GRUNNLOGN**

MELT:	TEIKNAD:	GEYMSLUNUMER:	VNR:
	LS		3.151.218
HANNAÐ:	YRFARAD:	MKV:	NR. TEIKNINGAR:
BOVD		1:50	
DAGS. UNDIRSKRIFTAR:	NAFN OG KT. HÖNNUNAR:	<b>P2-211</b>	
31.12.2008			
UNDIRSKRIFT HÖNNUNAR:	ÓTGÁFA:		
LÁRUS ÁRS/ELSSON	R1		

4STK. IDRÁTTARRÖR FYRIR  
 SNUGBREDSLU ø50 PE