


ÓTGÁFUFERILL

NÖMUR	DAGS	SKÝRINGAR	HANNAÐ
B1	24.10.2006	BYGGINGARTEIKNING	BOVP
B2	31.10.2006	ÝMSAR BREYTINGAR	PB
R1	30.08.2008	REYNDARTEIKNING	PB

DAGS. UNDIRSKRIFTAR: NAFN OG KT. SAMRÆMINGARHÖNNUNÐAR: *[Signature]*
UNDIRSKRIFT SAMRÆMINGARHÖNNUNÐAR:

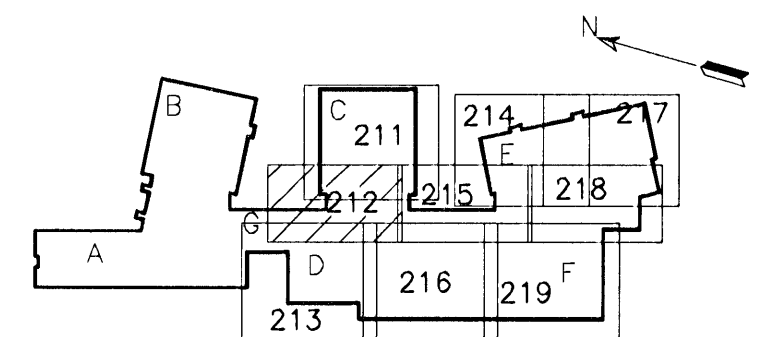

LYKILMYND

- SKÝRINGAR:
- DRENLAGNIR ÚR FYRRI ÁFANGA.
 - FRÁRENNISLAGNIR ÚR FYRRI ÁFANGA.
 - REGNVATNSLÖGN

ALMENNAR SKÝRINGAR SJÁ TEIKN. P2-201
MKV. 1
0 1000 2000 3000 4000 5000
1:50 (1 A1) mm


ÖLL AFNOT OG AFTRUM TEIKNINGAR, AD HLUTA EDA HEILD, ER HÁÐ SKRIFLEGU LEYFI HÖFUNDA.

VGK HÖNNUN
GRENÁSÁVEGI 1 - 108 REYKJAVÍK - Sími: 422 3000 - Fax: 422 3001
VEFFANG: www.vgkannun.is - NETFANG: vgkannun@vgkannun.is

HEITI VERKS:
HRAUNVALLASKÓLI 2. ÁF.
DREKAVELLIR 9, HAFNARFIRÐI

HEITI TEIKNINGAR:
FRÁVEITULÖGN:
GRUNNLÖGN

MILT:	TEIKNAD:	GEYMSLUNÖMUR:	VNR:
HANNAÐ:	YFIRFARÐ:	MKV:	NR. TEIKNINGAR:
DAGS. UNDIRSKRIFTAR:	NAFN OG KT. HÖNNUNÐAR:		P2-212
UNDIRSKRIFT HÖNNUNÐAR:	LARUS ARS/ELSSON/200825119	ÓTGÁFA:	R1

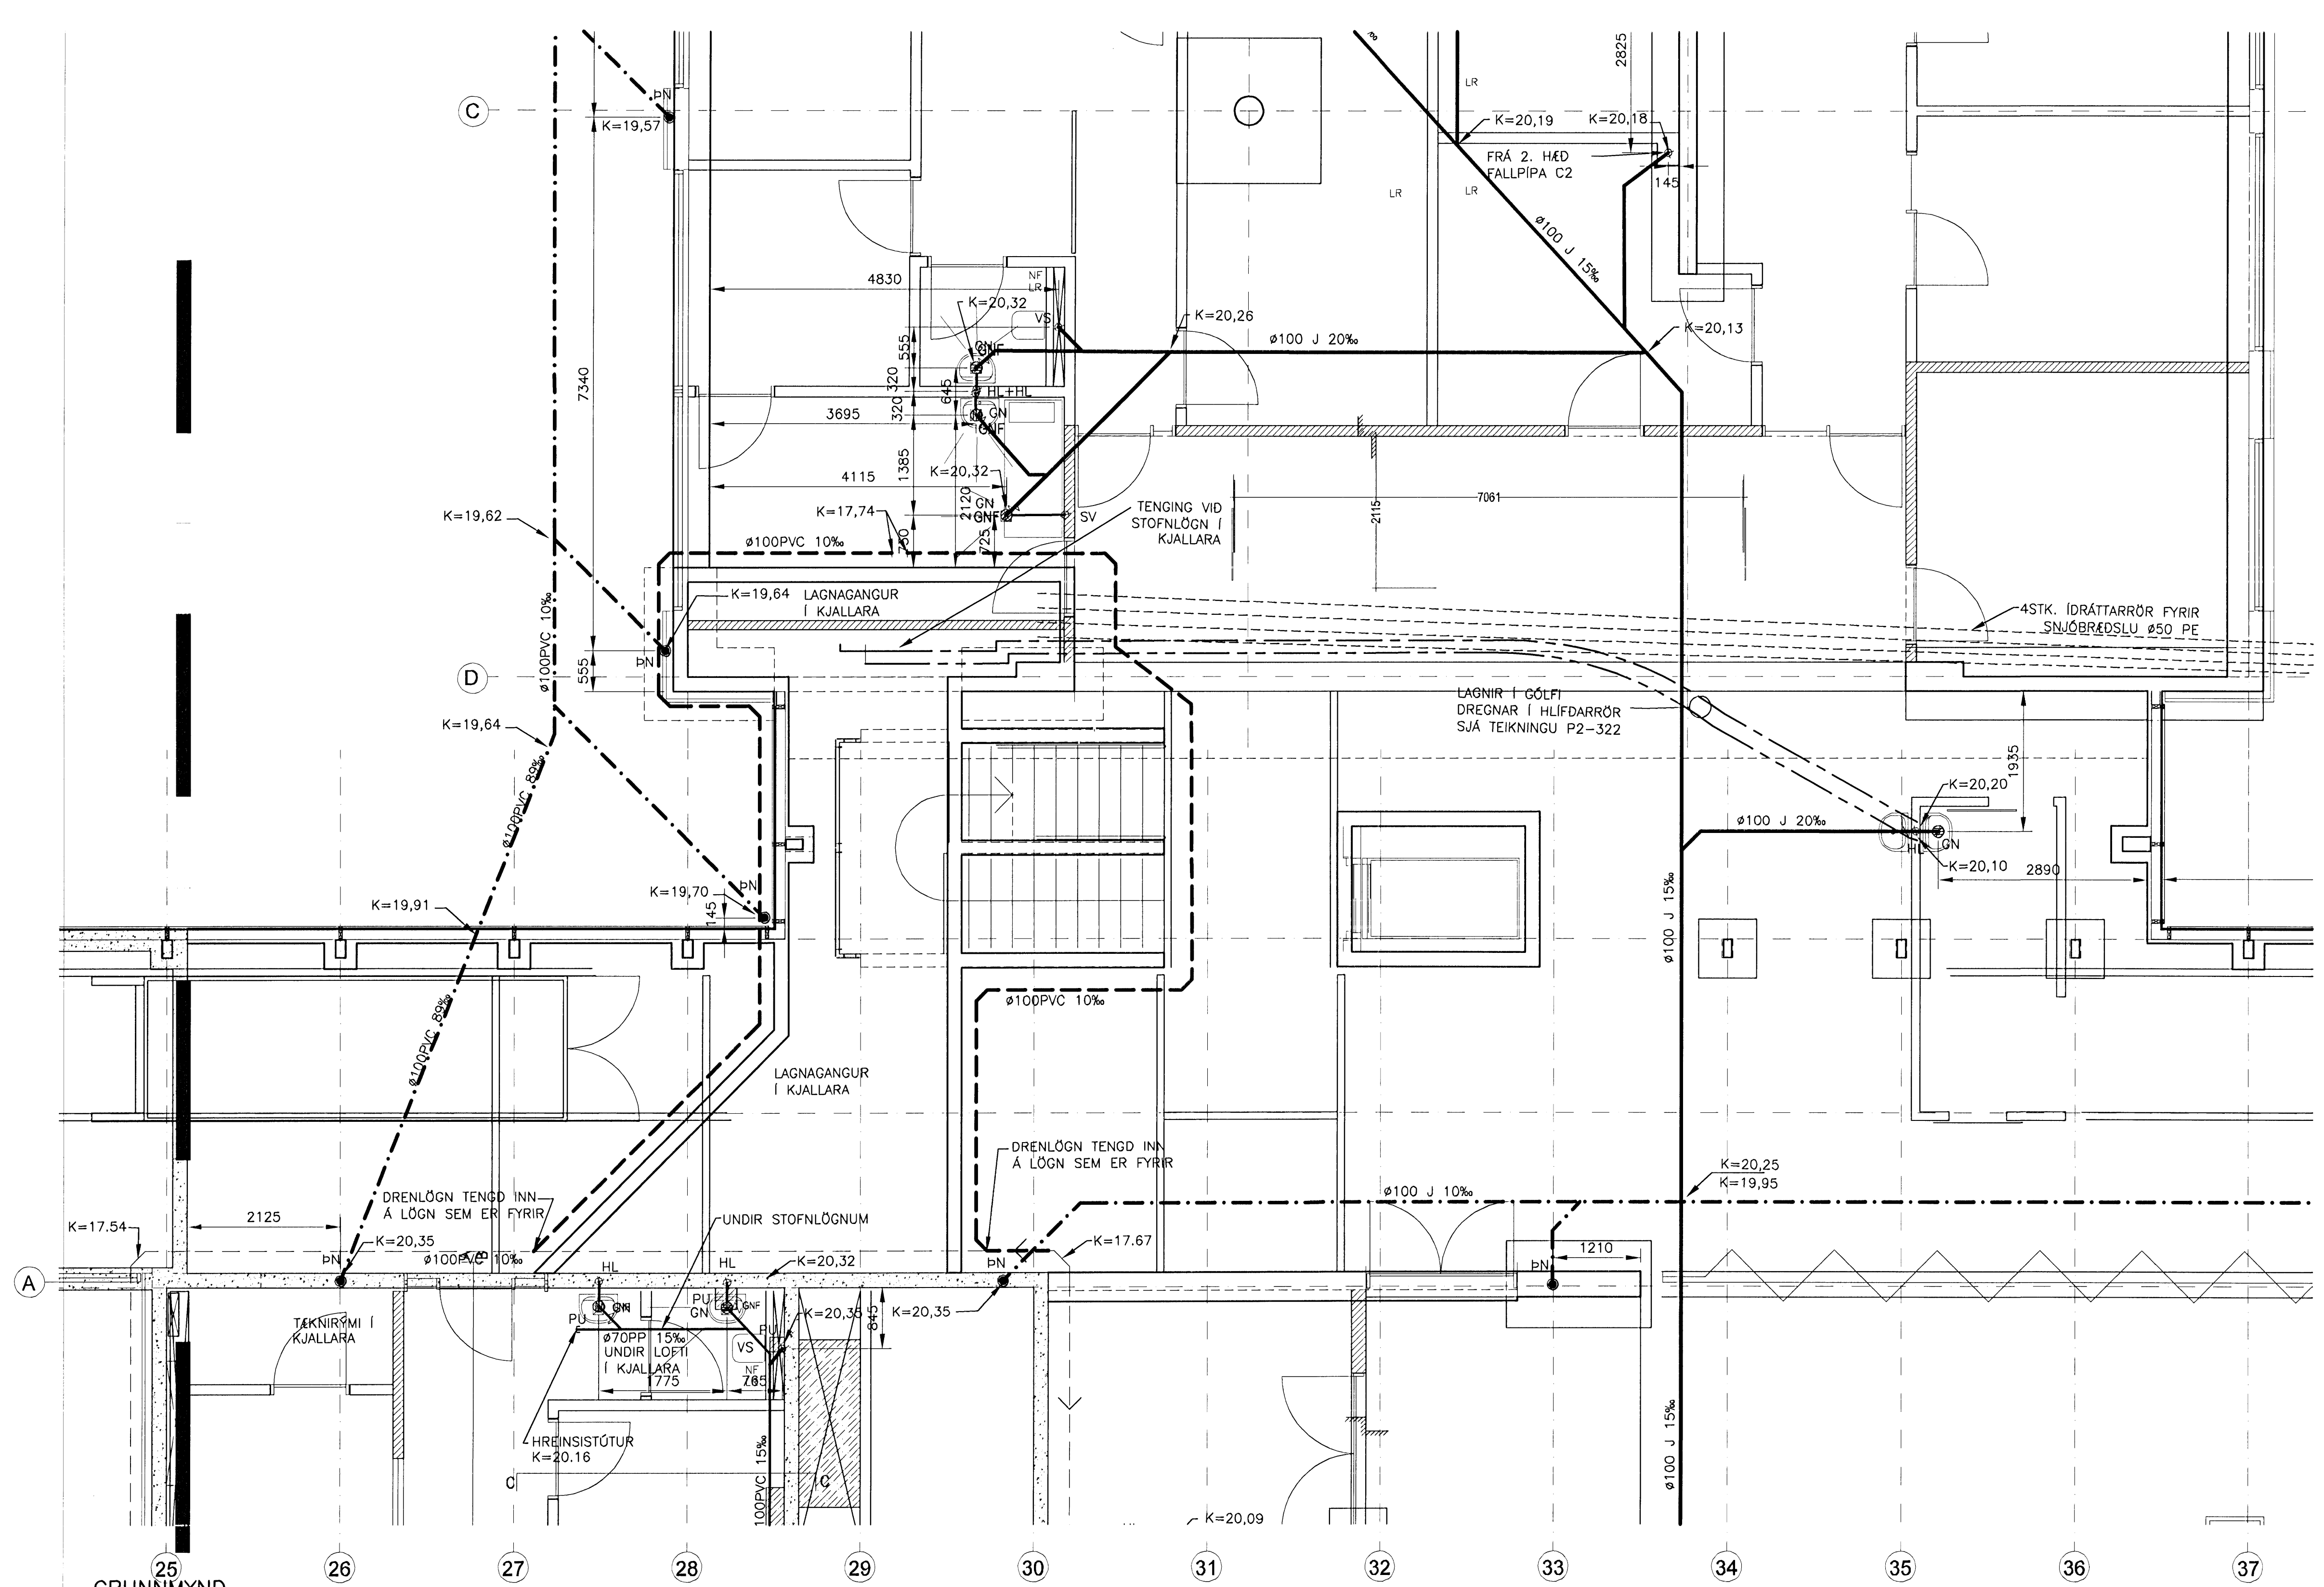

25 GRUNNMYND
MKV. 1