


ÓTGÁFUERILL


NÚMÉR	DAGS	SKÝRINGAR	HANNAÐ
B1	24.10.2006	BYGGINGARTEIKNING	BOVP
B2	31.10.2006	ÝMSAR BREYTINGAR	PB
B3	28.08.2007	SNYRTINGU BÆTT VID	PB
R1	30.08.2008	REYNDARTEIKNING	PB

DAGS. UNDIRSKRIFTAR: NAFN OG KT. SAMRÆMINGARHÖNNUNAR:

UNDIRSKRIFT SAMRÆMINGARHÖNNUNAR:

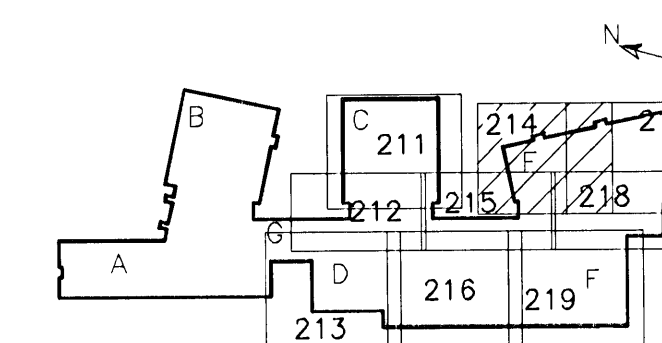


LYKILMYND

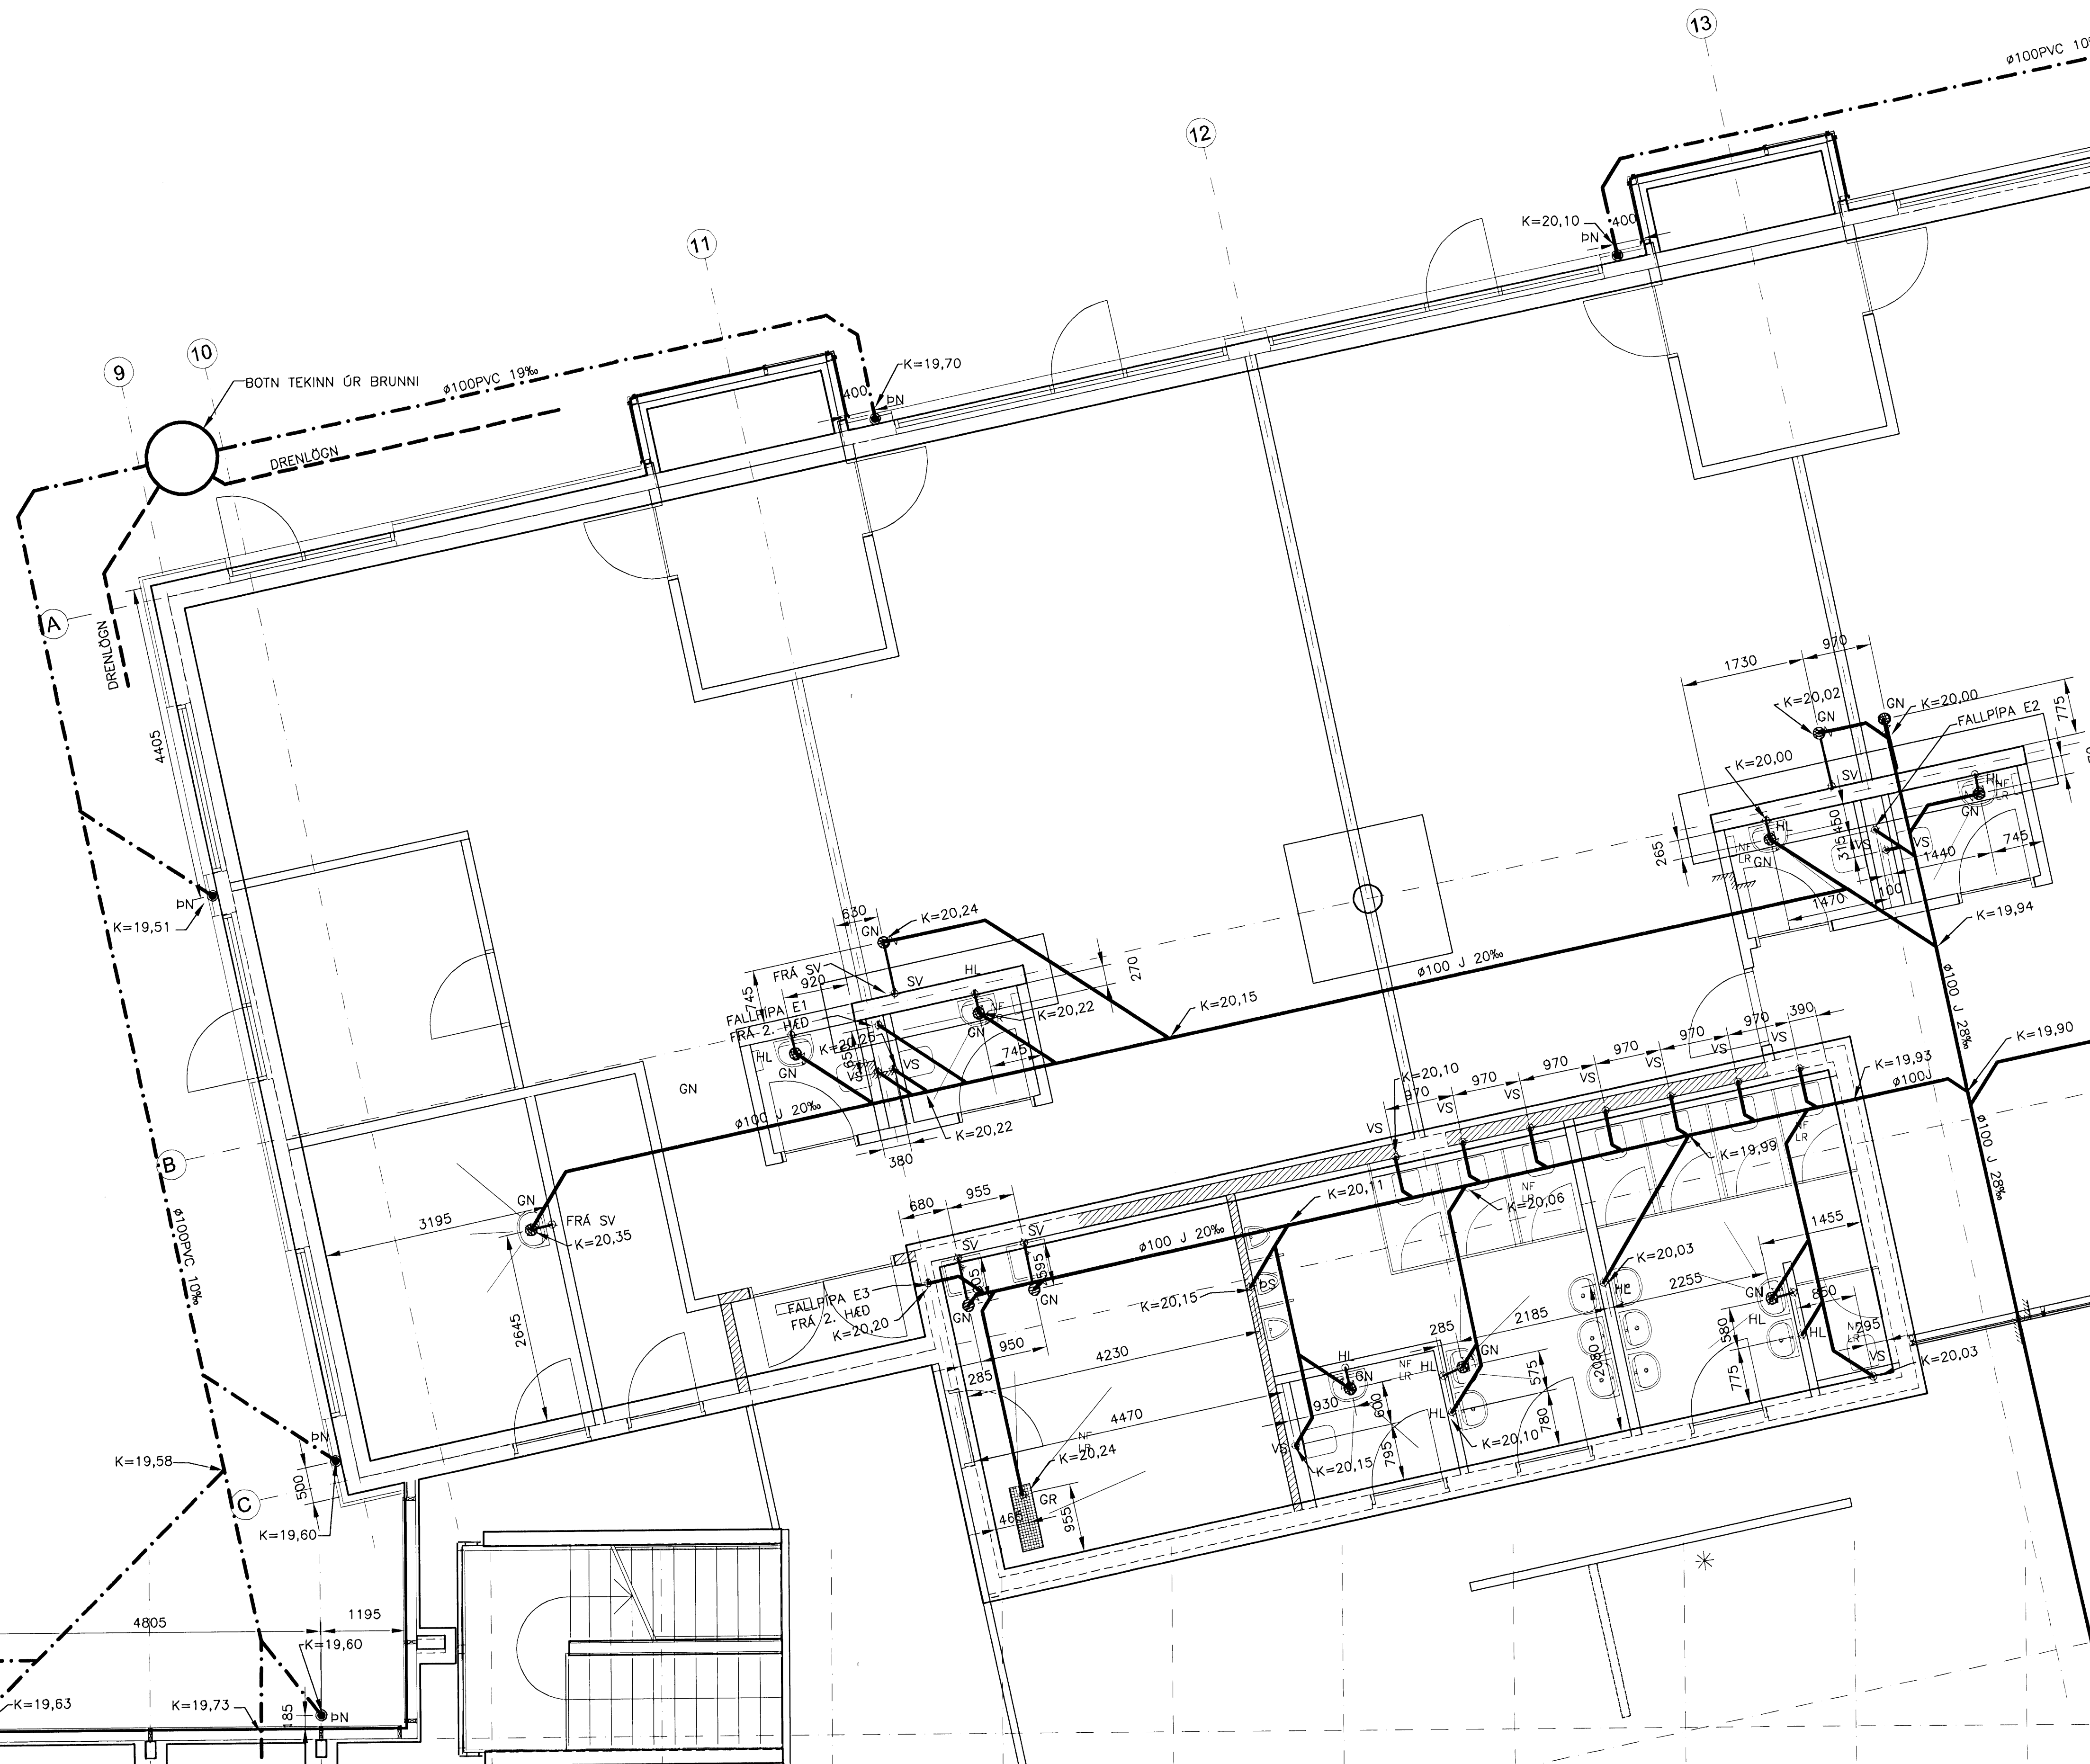

GRUNNMYND  
 MKV. 1

ALMENNAR SKÝRINGAR SJÁ TEIKN. P2-201

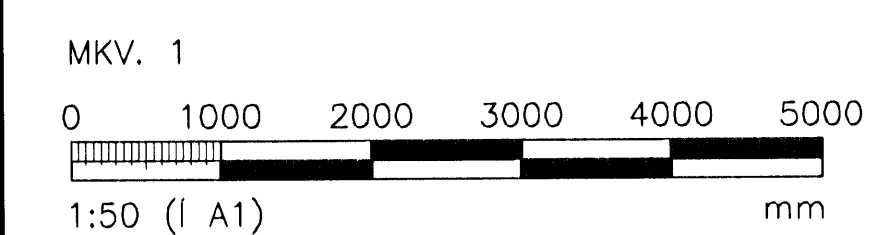

ÖLL ÁMÖT OG AFRITUN TEIKNINGAR, AD HLUFTA EDA HEILD, ER HÁÐ SKRIFLEGGU LEYFI HÖFUNDA.

**VGK HÖNNUN**  
 GRENSÁSVÉGI 1 · 108 REYKJAVÍK · Sími: 422 3000 · Faxi: 422 3001  
 VÉFFANG: www.vgkhonnun.is · NETFANG: vgkhonnun@vgkhonnun.is

HEITI VERKS:  
**HRAUNVALLASKÓLI 2. ÁF.**  
**DREKAVELLIR 9, HAFNARFIRDI**

HEITI TEIKNINGAR:  
**FRÁVEITULÖGN:**  
**GRUNNÖGN**

MÁLT:	TEIKNAD:	LS	GEYMSLUNÚMÉR:	VNR:
TANNAÐ:	BOVP	YFIRARÐ:	MKV:	NR. TEIKNINGAR:
DAGS. UNDIRSKRIFTAR:	NAFN OG KT. HÖNNUNAR:			<b>P2-214</b>
31.12.2008	UNDIRSKRIFTAR: HÖNNUNAR:	008625119		ÓTGÁFA: R1