


Samþykkt þann
25 MAR 2009
 Byggingafrúnn (Hafnarfróði)
 E.h. Hrólfur S. Gunnlaugsson

ÓTGÁFUERILL

NÚMÉR	DAGS	SKRIFINGAR	HMNNAD
B1	24.10.2006	BYGGINGARTEIKNING	BOVP
B2	31.10.2006	ÞMSAR BREYTINGAR	PB
R1	30.08.2008	REYNDARTEIKNING	PB

DAGS. UNDRISKRIFAR: NAFN OG KT. SAMREYNDINGARHMNNADUR:


UNDRISKRIFET SAMREYNDINGARHMNNADUR:

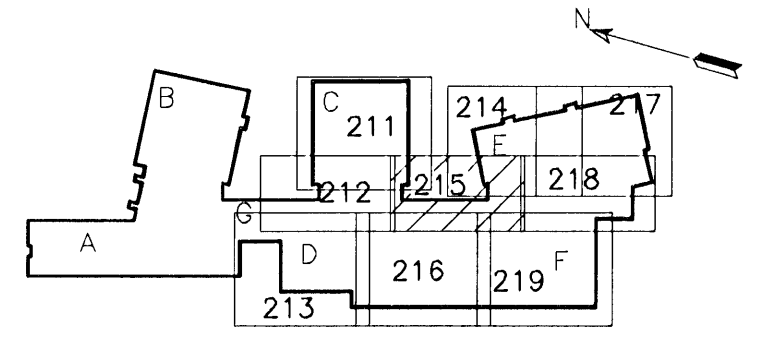

LYKILMYND

ALMENNAR SKÝRINGAR SJÁ TEIKN. P2-201

MKV. 1

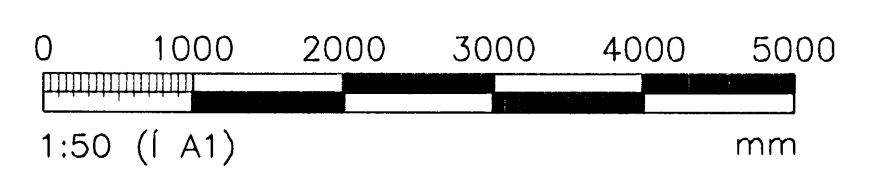

ÖLL AFNÖT OG AFRTUN TEIKNINGAR, AD HLUTA EDA HEILD, ER HÁÐ SKRIFLEGU LEYFI HÖFUNDA.

VGK HÖNNUN
 GRENSÁSVEGI 1 · 108 REYKJAVÍK · SÍMI: 422 3000 · FAX: 422 3001
 VEFFANG: www.vgkhonnun.is · NETFANG: vgkhonnun@vgkhonnun.is

HEITI VERKS:
HRAUNVALLASKÓLI 2. ÁF.
 DREKAVELLIR 9, HAFNARFIRÐI

HEITI TEIKNINGAR:
 FRÁVEITULÖGN;
 GRUNNLÖGN

MÆLI:	TEIKNAD:	GETMSLUNUMER:	VNR:
HANNAD:	YFIRFAR:	MKV:	NR. TEIKNINGAR:
DAGS. UNDRISKRIFAR:	NAFN OG KT. HMNNADUR:	P2-215	
UNDRISKRIFET HMNNADUR:	ÓTGÁFA:	R1	

GRUNNMYND
 MKV. 1

