


Samþykkt þann
25 MAR 2009
Byggingafrúnn í Hafnarfirði
F.h. Hrólfur S. Gunnlaugsson

ÚTGAFUFERILL			
NÚMÉR	DAGS	SKRIFINGAR	HAUNAD
B1	24.10.2006	BYGGINGARTEIKNING	BOVP
B2	31.10.2006	ÞMSAR BREYTINGAR	PB
B3	07.09.2007	HÖS STEKKAD	PB
R1	30.08.2008	REYNDARTEIKNING	PB

ÞAGS. UNDRISKRIFTAR: NAFN OG KT. SAMREINGARHÖNNUNAR: *[Signature]*
UNDRISKRIFT SAMREINGARHÖNNUNAR:

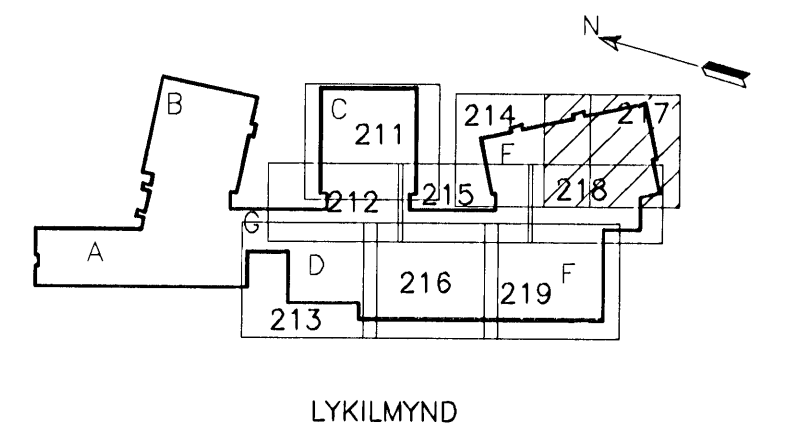

ALMENNAR SKÝRINGAR SJÁ TEIKN. P2-201
MKV. 1
0 1000 2000 3000 4000 5000
1:50 (í A1) mm

ÖLL AFNOT OG AFRITUN TEIKNINGAR, AD HEUTA EDA HEILD, ER HÁÐ SKRIFLEGG LEYFI HÖFUNDA.
VGK HÖNNUN
GREINISÁVEGI 1 · 108 REYKJAVÍK · Sími: 422 3000 · Fax: 422 3001
VEFFANG: www.vgkhonnun.is · NEIFANG: vgkhonnun@vgkhonnun.is

HEITI VERKS:
HRAUNVALLASKÓLI 2. ÁF.
DREKAVELLIR 9, HAFNARFIRÐI

HEITI TEIKNINGAR:
FRÁVEITULÖGN:
GRUNNLÖGN

MÆLT:	TEIKNAD:	GEYMSLUNÚMÉR:	VNR:
HAUNAD:	YFIRFARÐ:	MKV:	NR. TEIKNINGAR:
DAGS, UNDRISKRIFTAR:	NAFN OG KT. HÖNNUNAR:	P2-217	
UNDRISKRIFT HÖNNUNAR:	LÁRUS ÁRS/ELSSON	2008625119	ÚTGAFU:
			R1

GRUNNMYND
MKV. 1