


Samþykkt bann  
 25 MAR 2009  
 Byggingafulltrúinn í Hafnarfirði  
 F.h. Hrólfur S. Gunnlaugsson

ÚTGAFUFERILL


NÚMÉR	DAGS	SKRIFINGAR	HAUNAGI
B1	24.10.2008	BYGGINGARTEIKNING	BOVP
B2	31.10.2008	ÝMSAR BREYTINGAR	PB
B3	18.02.2008	NÉR GRUNNUR	PB
R1	30.08.2008	REYNDARTEIKNING	PB

DAGS UNDRSKRIFTAR: NAFN OG KT. SAMRÆMINGARHÖNNUNAR: *[Signature]*  
 UNDRSKRIFT SAMRÆMINGARHÖNNUNAR:

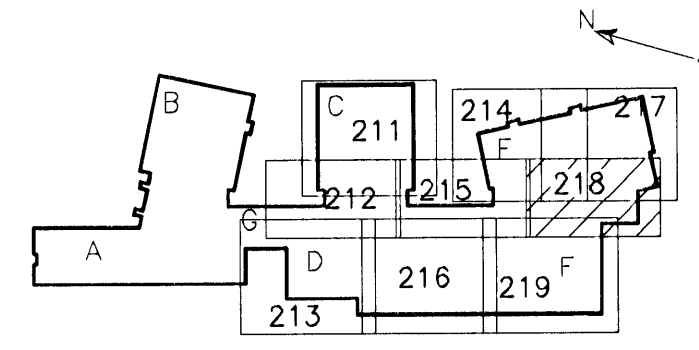

LYKILMYND

ALMENNAR SKÝRINGAR SJÁ TEIKN. P2-201

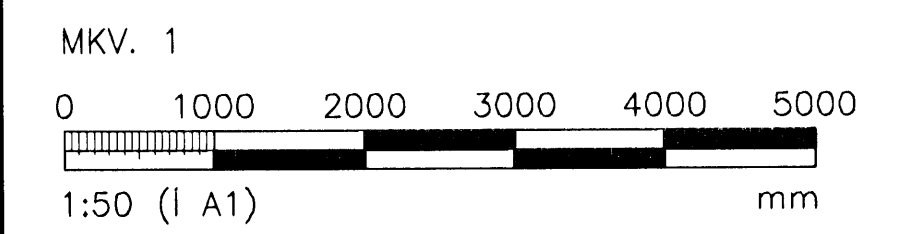

ÖLL AÐNOT OG AFRITUN TEIKNINGAR, AD HELTA EDA HEILD, ER HÁÐ SKRIFLEGGU LEYTI HÖFUNDA

**VGK HÖNNUN**  
 GRÉNSÁSVEGI 1 · 108 REYKJAVÍK · Sími: 422 3000 · Fax: 422 3001  
 VEFFANG: www.vgkhonnun.is · NETFANG: vgkhonnun@vgkhonnun.is


HEITI VERKS:  
**HRAUNVALLASKÓLI 2. ÁF.**  
**DREKAPELLIR 9, HAFNARFIRÐI**

HEITI TEIKNINGAR:  
**FRÁVEITULÖGN:**  
**GRUNNLÖGN**

MÆLI:	TEIKNAD:	DEYMSLUNUMER:	VNR:
HAUNAGI:	YFRFARAD:	MKV:	NR. TEIKNINGAR:
DAGS UNDRSKRIFTAR:	NAFN OG KT. HÖNNUNAR:		
UNDRSKRIFT HÖNNUNAR:			ÚTGAFU:

**P2-218**

R1

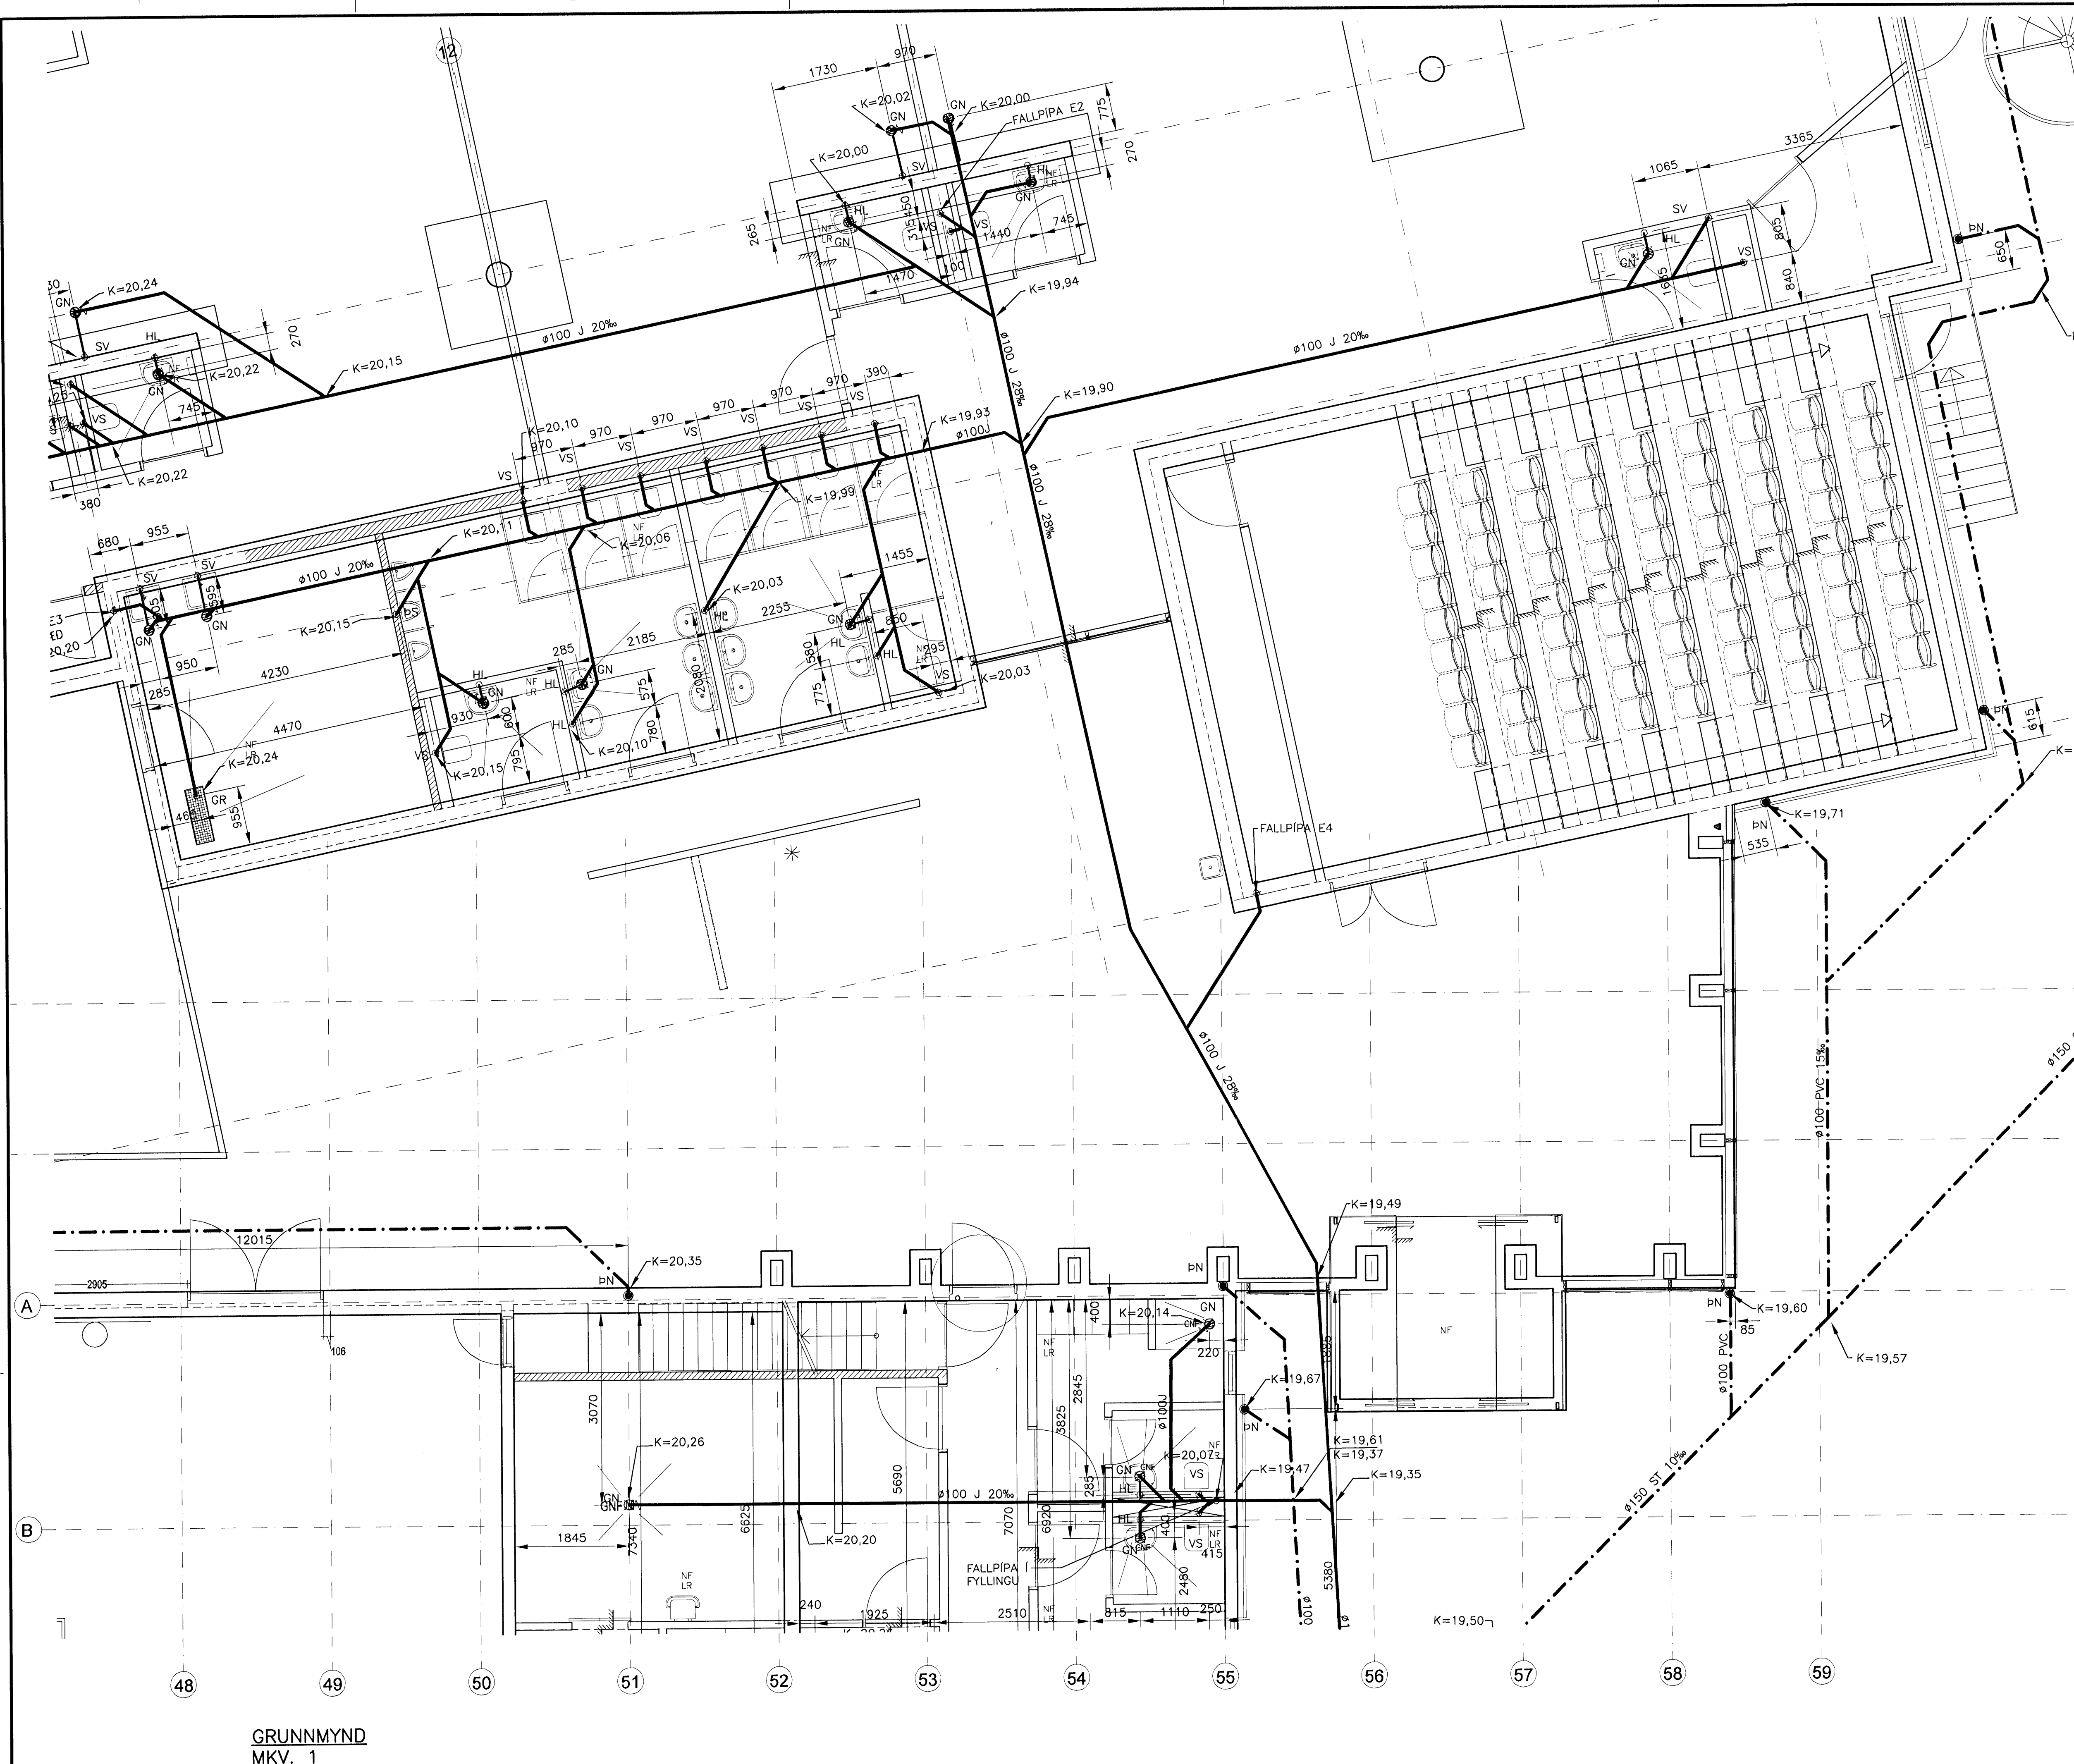

GRUNNMYND  
 MKV. 1