


Samþykkt þann  
25 MAR 2009  
Byggingafulltrúinn í Hafnarfirði  
F.h. Hrólfur S. Gunnlaugsson


ÚTGÁFUERILL

NÖMUR	DAGS	SKYRINGAR	HANNAÐ
B1	24.10.2006	BYGGINGARTEIKNING	BOVÞ
B2	31.10.2006	ÞVMSAR Breytingar	PB
R1	30.08.2008	REYNDARTEIKNING	PB

DAGS. UNDIRSKRIFTAR: NAFN OG KT. SAMREYMINGARHÖNDUÐAR: *[Signature]*  
UNDIRSKRIFT SAMREYMINGARHÖNDUÐAR: *[Signature]*

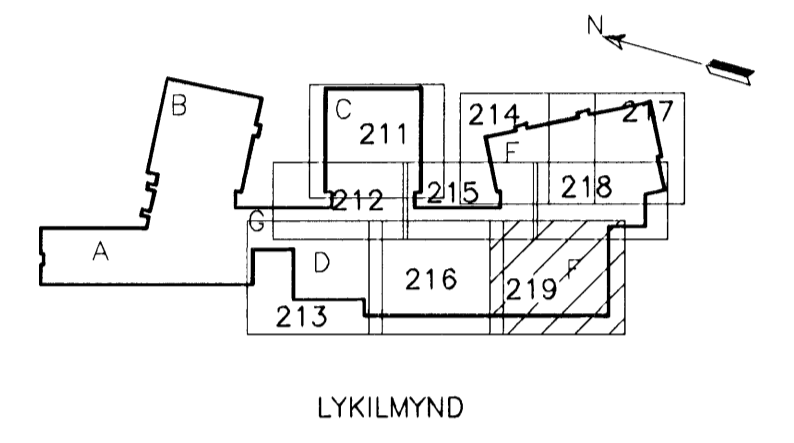

ALMENNAR SKÝRINGAR SJÁ TEIKN. P2-201

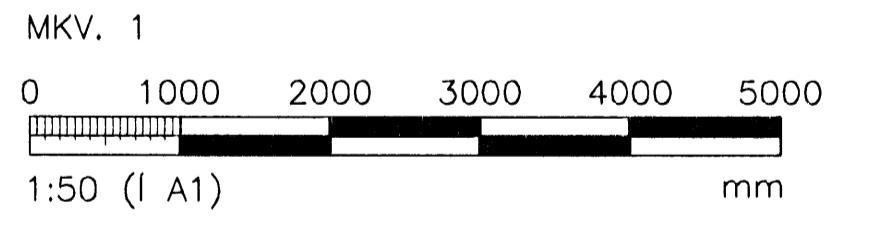

ÖLL AFNOT OG AFRIÐUN TEIKNINGAR, AD HELTA EDA HEILD, ER HÁÐ SKRIFLEGGU LEYFI HÖFUNDA.

**VGK HÖNNUN**  
GRENNSÁVEGI 1 - 108 REYKJAVÍK - Sími: 422 3000 - Fax: 422 3001  
VEFFANG: www.vgkhonnun.is - NETFANG: vgkhonnun@vgkhonnun.is

HEITI VERKS:  
**HRAUNVALLASKÓLI 2. ÁF.**  
DREKAPELLIR 9, HAFNARFIRÐI

HEITI TEIKNINGAR:  
FRÁVEITULÖGN;  
GRUNNLÖGN

MLT:	TEKNAD:	GEYMSLUNUMER:	VNR:
	LS		3.151.218
HANNAÐ:	YRIFARÐ:	MKV:	NR. TEIKNINGAR:
BOVÞ		1:50	<b>P2-219</b>
DAGS. UNDIRSKRIFTAR:	NAFN OG KT. HÖNDUÐAR:	UNDIRSKRIFT HÖNDUÐAR:	ÚTGÁFA:
31.12.2008		LÁRUS ÁRS/ELSSON	R1

GRUNNMYND  
MKV. 1