


Samþykkt bann  
 25 MAR 2009  
 Byggingafultrúinn / Hafnarfirdi  
 E.h. Hrólfur S. Gunnlaugsson

ÚTGÁFUERILL

NÚMÉR	DAGS	SKRIFINGAR	HANNAÐ
B1	10.10.2008	BYGGINGARTEIKNING	PB
R1	30.08.2008	REYNDARTEIKNING	PB

DAGS. UNDRISKRIFAR: NAFN OG KT. SAMRÉMGINGARHÖNNUÐAR:

UNDRISKRIF SAMRÉMGINGARHÖNNUÐAR:

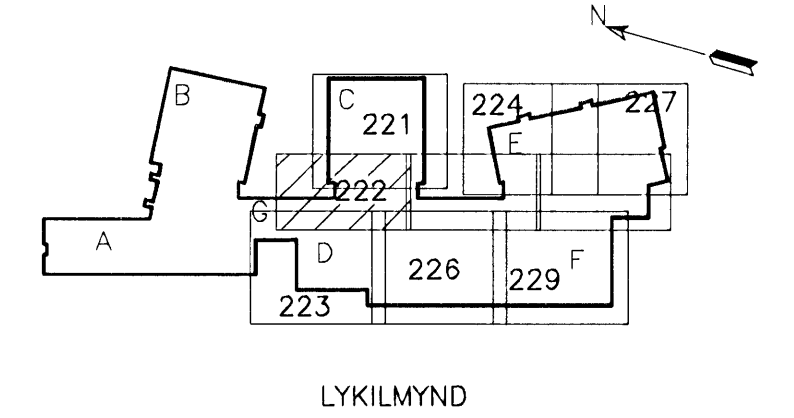

INNSTEYPT Ø75PEH  
 FRÁ ÞAKNIDURFALLI  
 SJÁ SÉRMYND Á  
 TEIKNINGU P2-261

INNSTEYPT Ø75PEH  
 FRÁ ÞAKNIDURFALLI  
 SJÁ SÉRMYND Á  
 TEIKNINGU P2-261

INNSTEYPT Ø75PEH  
 FRÁ ÞAKNIDURFALLI  
 SJÁ SÉRMYND Á  
 TEIKNINGU P2-261

ALMENNAR SKÝRINGAR SJÁ TEIKN. P2-201  
 MKV. 1  
 0 1000 2000 3000 4000 5000  
 1:50 (I A1) mm

ÖLL AÞNOT OG AFRITUN TEIKNINGAR, AD HLUTA EDA HEILD, ER HÁÐ SKRIFLEGU LEYFI HÖFUNDA.

**VGK HÖNNUN**  
 GRENSÁSVÉGI 1 - 108 REYKJAVÍK - Sími: 422 3000 - Fax: 422 3001  
 VEFANG: www.vgkhonnun.is - NETFANG: vgkhonnun@vgkhonnun.is

HERI VERKS:  
**HRAUNVALLASKÓLI 2. ÁF.**  
 DREKAVELLIR 9, HAFNARFIRDI

HERI TEIKNINGAR:  
 FRÁVEITULÖGN:  
 1. HÆÐ, GRUNNMYND

MÆLT:	TEIKNAD:	GENMSLUNUMER:	VNR:
HANNAÐ:	YFIRFARIÐ:	MKV:	NR. TEIKNINGAR:
DAGS. UNDRISKRIFAR:	NAFN OG KT. HÖNNUÐAR:		<b>P2-222</b>
UNDRISKRIF HÖNNUÐAR:	LÁRUS ÁRS/ELSSON	ÚTGÁFA:	R1

GRUNNMYND  
 MKV. 1