

GRUNNMYND
MKV. 1

Sampykkt bann
25 MAR 2009


Byggingafrádrátturinn (Hafnarfróð)
Eh. Hrólfur S. Gunnlaugsson

ÓTGÁFUERILL

NÚMÉR:	DAGS:	SKRIFINGAR:	HAHNAD:
B1	10.10.2006	BYGGINGARTEIKNING	PB
R1	30.08.2008	REYNDARTEIKNING	PB

DAGS. UNDRISKRIFAR: NAFN OG KT. SAMREINGARHÖNNUÐAR: *[Signature]*


UNDRISKRIF SAMREINGARHÖNNUÐAR:

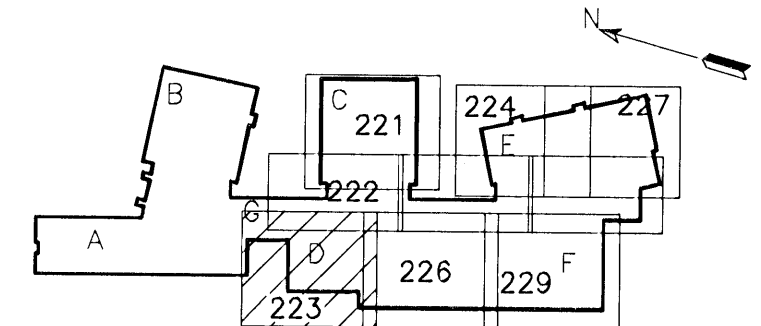

LYKILMYND

ALMENNAR SKÝRINGAR SJÁ TEIKN. P2-201

MKV. 1

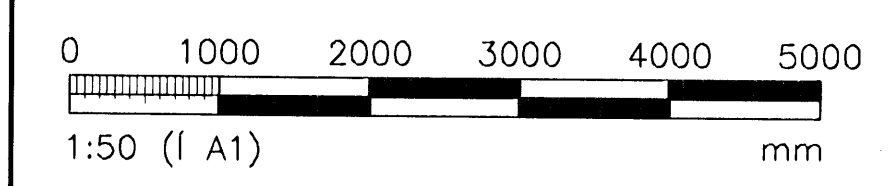

ÖLL ÁTNOT OG ÁFRITUN TEIKNINGAR, AD HEUTA EÐA HEILD, ER HÉÐ SKRIFLEIÐU LEYFI HÖFUNDA.

VGK HÖNNUN
GRENNASVEGI 1 · 108 REYKJAVÍK · SIMI: 422 3000 · FAX: 422 3001
VEFFANG: www.vgkhonnun.is · NETFANG: vgkhonnun@vgkhonnun.is

HÉTTI VERKS:
HRAUNVALLASKÓLI 2. ÁF.
DREKAVELLIR 9, HAFNARFIRÐI

HÉTTI TEIKNINGAR:
FRÁVEITULÖGN:
1. HÆÐ, GRUNNMYND

MÁLT:	TEIKNAD:	GEYMSLUNUMER:	VNR:
HAHNAD:	YFIRFARID:	MKV:	NR. TEIKNINGAR:
DAGS. UNDRISKRIFAR:	NAFN OG KT. HÖNNUÐAR:		P2-223
UNDRISKRIF HÖNNUÐAR:			ÓTGÁFA:
LAHUS ARS/ELSSON/2008625119			R1