

Sambýkkt þann


26 MAR 2009

Byggingafrádráttur / Hafnarfirði
F.h. Hrólfur S. Gunnlaugsson


ÚTGÁFUERILL

NÚMÉR:	DAGS:	SKRINGAR:	HANNAÐ:
B1	10.10.2006	BYGGINGARTEIKNING	PB
R1	30.08.2008	REYNDARTEIKNING	PB


DAGS. UNDRISKRIFTAR: NAFN OG KT. SAMRÁMINGARHÖNNUNAR
UNDRISKRIFT SAMRÁMINGARHÖNNUNAR:

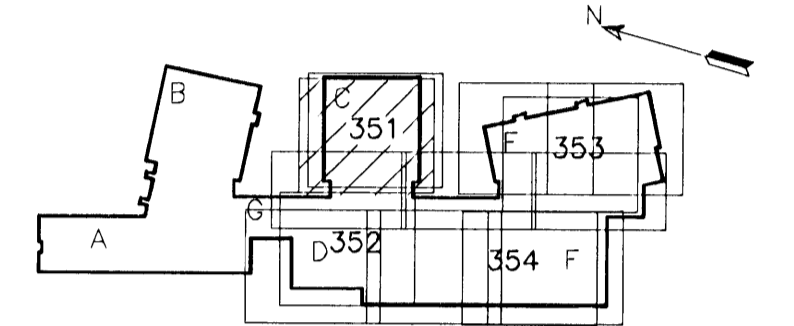

LYKILMYND

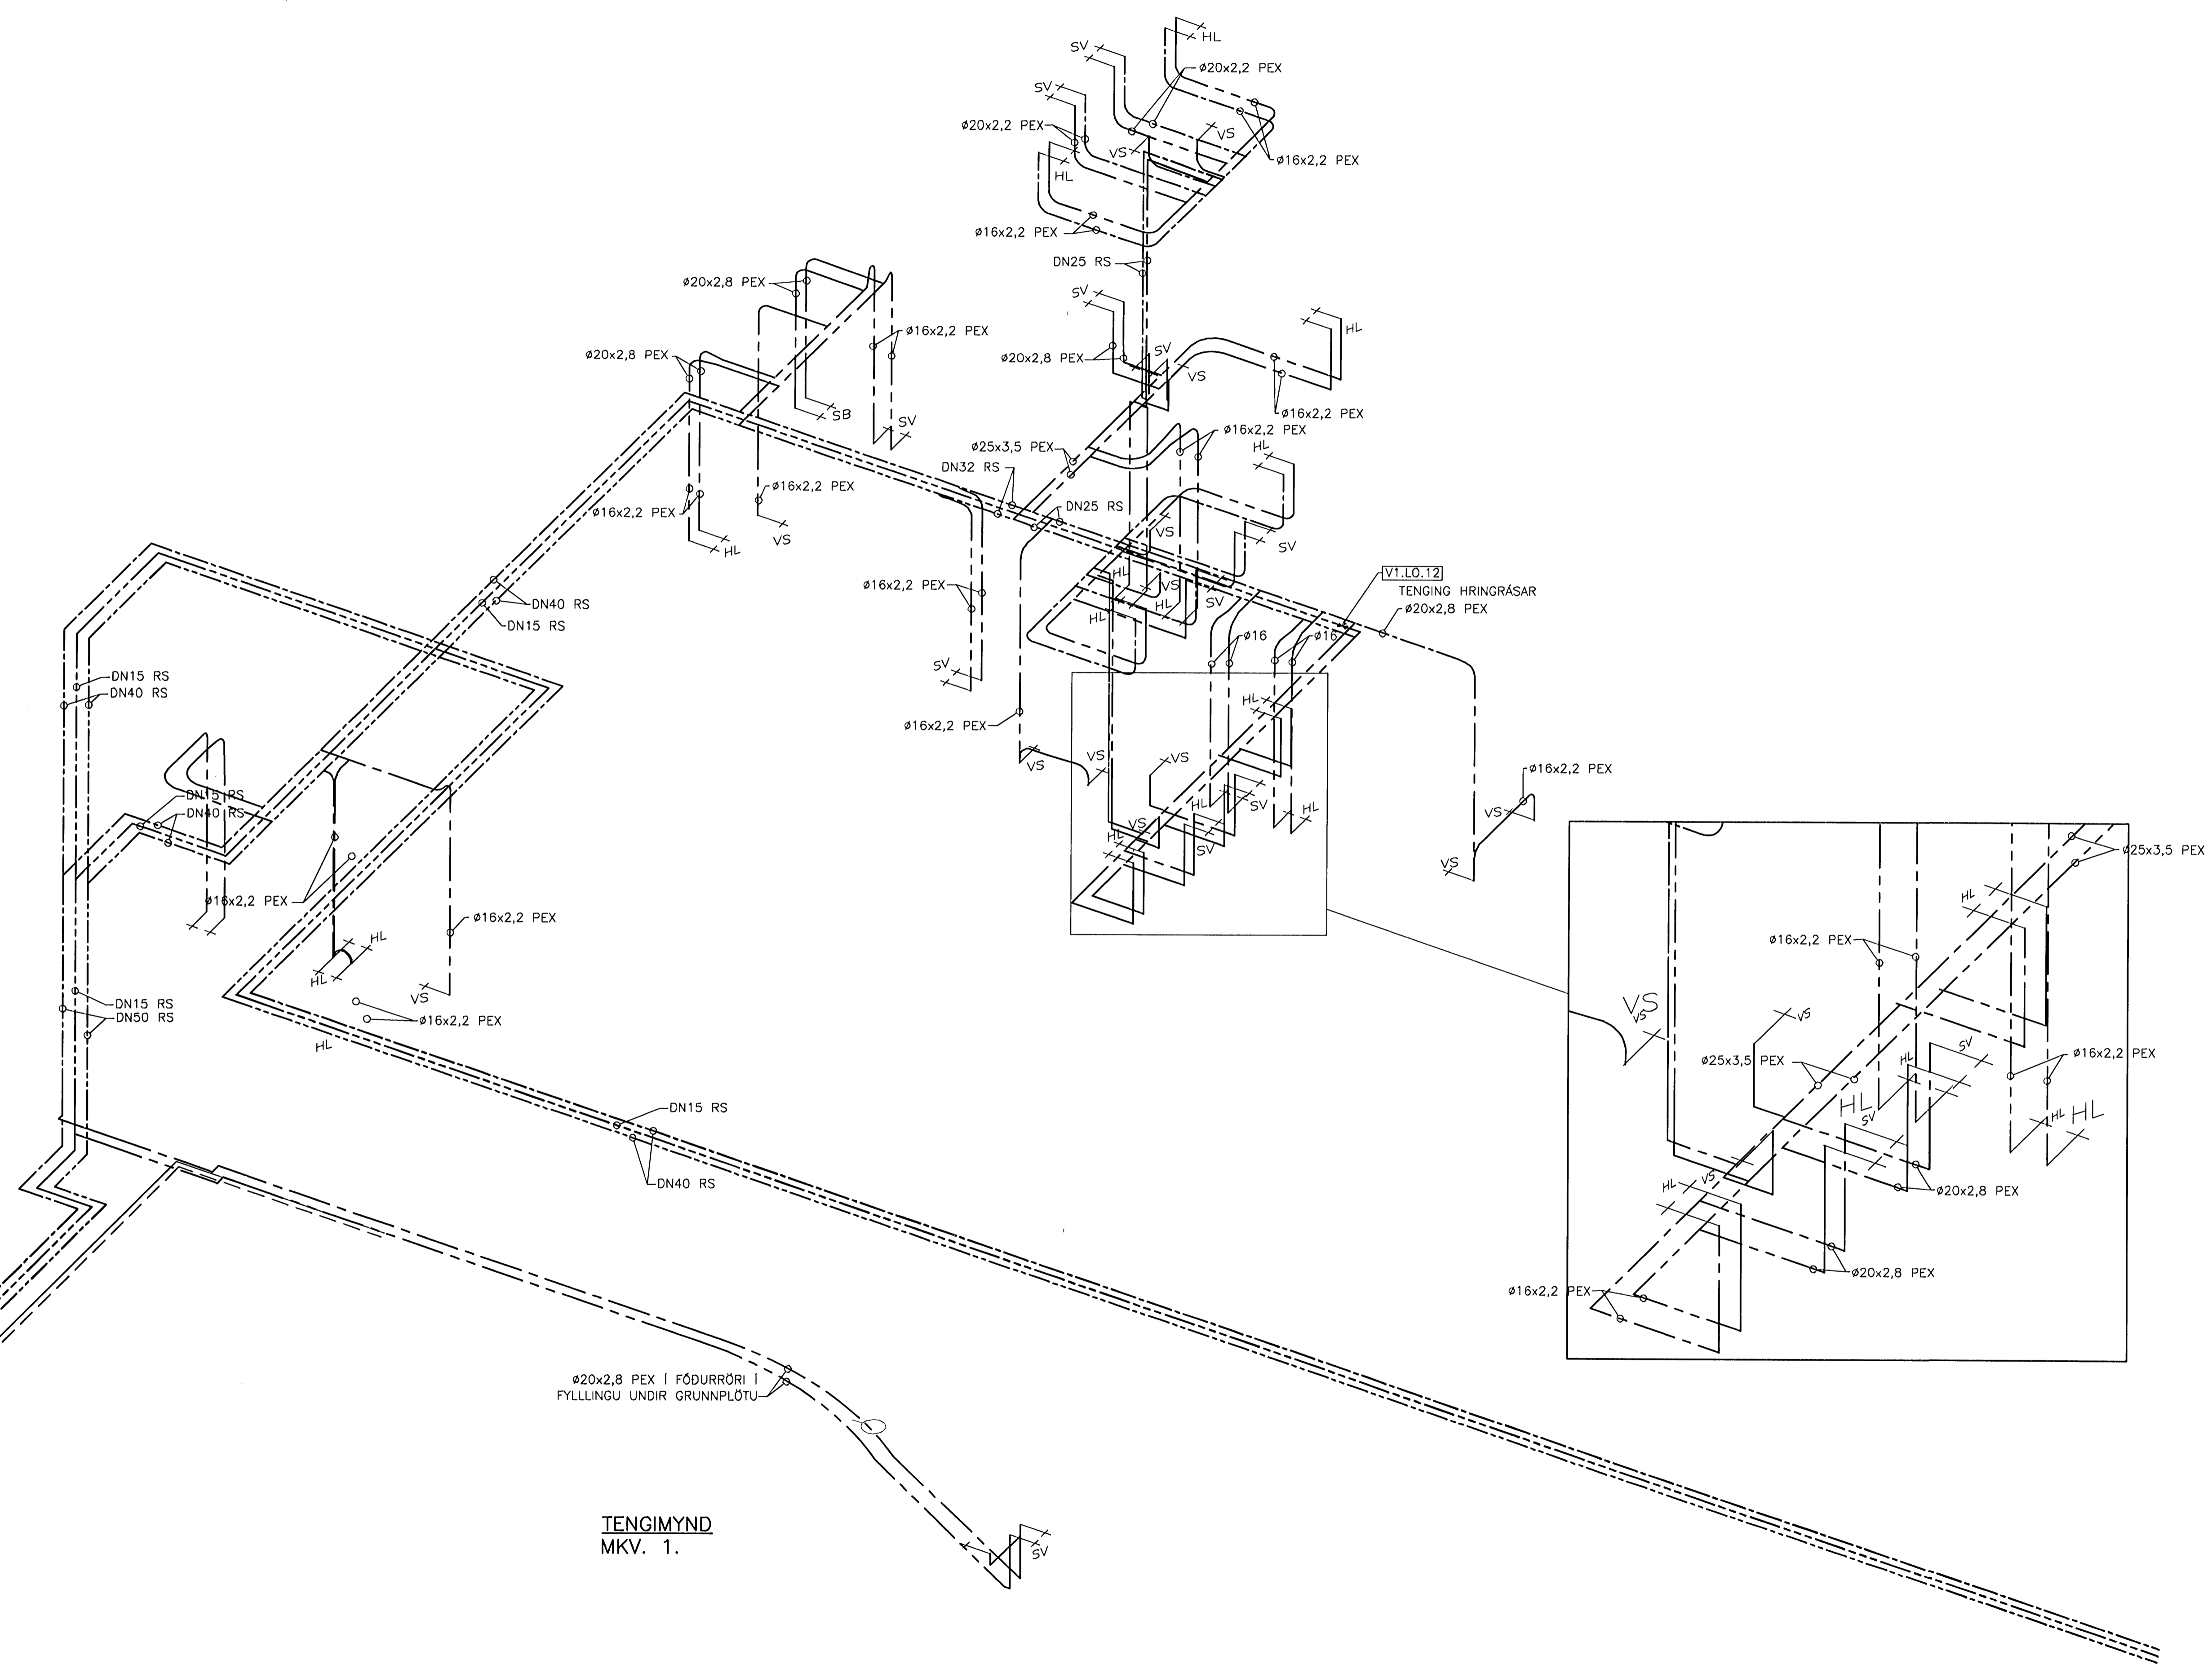


TENGIMYND
MKV. 1.

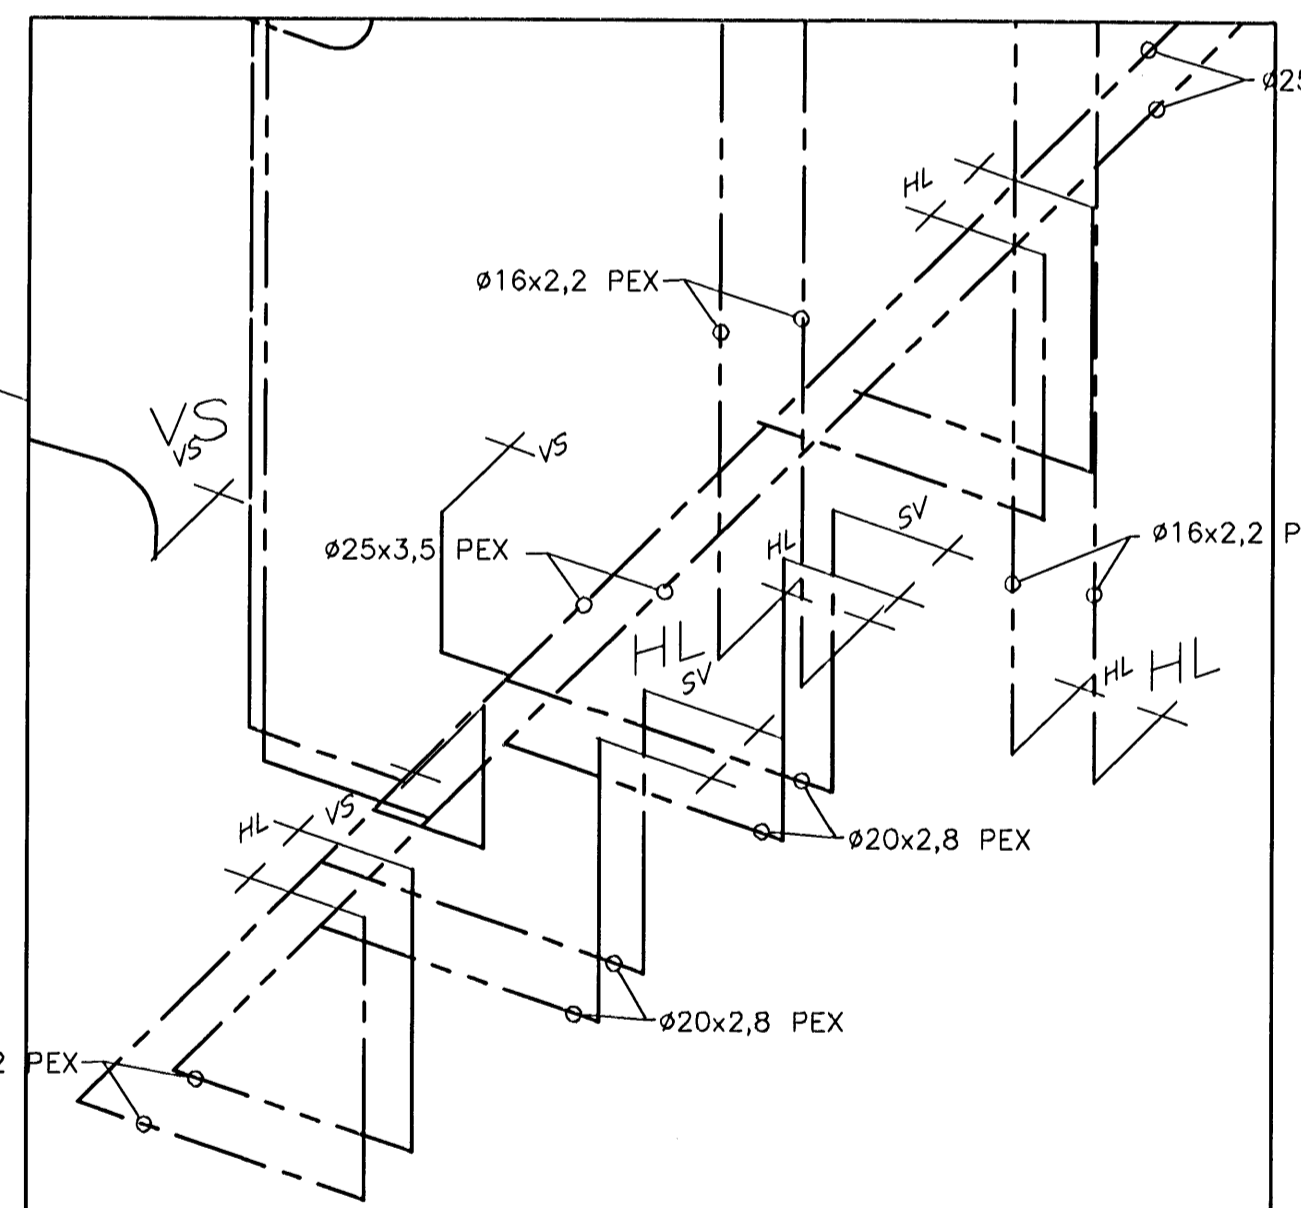

ALMENNAR SKÝRINGAR SJÁ TEIKN. P2-361.

MKV. 1

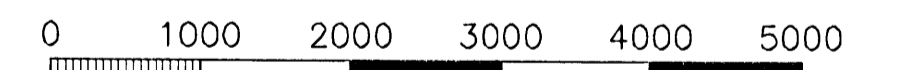

1:50 (I A1) mm

ÖLL AFNÖT OG AFRITUN TEIKNAR, AD HLUFA EDA HEILD, ER HÁÐ SKRIFLEU LEYFI HÖFUNDA.

VGK HÖNNUN
GRENNSÁSVEGI 1 · 108 REYKJAVÍK · Sími: 422 3000 · Fax: 422 3001
VEFFANG: www.vgkhonnun.is · NETFANG: vgkhonnun@vgkhonnun.is

HEITI VERKS:
HRAUNVALLASKÓLI 2. ÁF.
DREKAVELLIR 9, HAFNARFIRDI

HEITI TEIKNINGAR:
VATNSLÖGN;
TENGIMYND

MÉLTI:	TEIKNANDI:	GETMSLUNUMER:	VNR:
HANNAÐ:	YFIRFARÐ:	MKV:	NR. TEIKNINGAR:
DAGS. UNDRISKRIFTAR:	NAFN OG KT. HÖNNUNAR:		
UNDRISKRIFT HÖNNUNAR:			

P2-351

R1