


Samþykkt þann  
**26 MAR 2009**  
 Byggingafulltrúinn í Hafnarfirði  
 E.h. Hrólfur S. Gunnlaugsson


| ÓTGÁFUERILL |            |                   |        |
|-------------|------------|-------------------|--------|
| NÚMÉR       | DAGS       | SKÝRINGAR         | HANNAÐ |
| B1          | 25.10.2007 | BYGGINGARTEIKNING | PB     |
| R1          | 30.08.2008 | REYNDARTEIKNING   | PB     |
|             |            |                   |        |
|             |            |                   |        |

BAGS. UNDIRSKRIFAR: NAFN OG KT. SAMRÆMINGARHÖNNUÐAR  
 UNDIRSKRIF SAMRÆMINGARHÖNNUÐAR: *[Signature]*

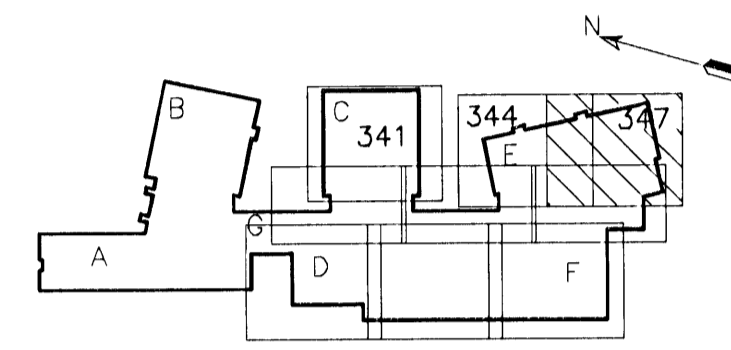

LYKILMYND

ALMENNAR SKÝRINGAR SJÁ TEIKN. P2-361

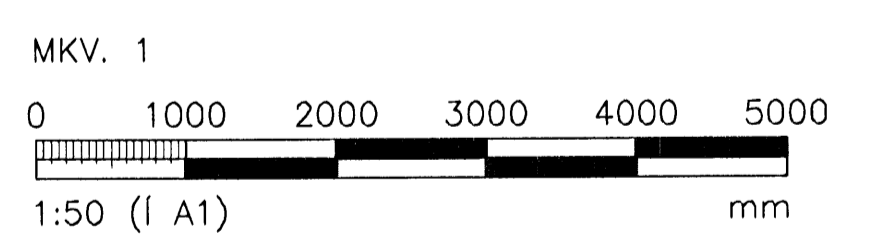

ÞÍLL AFNOT OG AFRITUN TEIKNINGAR, AD HEUTA EÐA HÉLD, ER HÉÐ SKRIFLEGGU LEYTI HÖFUNDA.

**VGK HÖNNUN**  
 GRENSÁSVÉGI 1 · 108 REYKJAVÍK · Sími: 422 3000 · Fax: 422 3001  
 VEFANG: www.vgkhonnun.is · NETFANG: vgkhonnun@vgkhonnun.is

HEITI VERKS:  
**HRAUNVALLASKÓLI 2. ÁF.**  
 DREKAVELLIR 9, HAFNARFIRÐI

HEITI TEIKNINGAR:  
**VATNSLÖGN:**  
 3. HÉÐ, GRUNNMYND

|                      |                       |               |                 |
|----------------------|-----------------------|---------------|-----------------|
| MÆLI:                | TEIKNAR:              | GEYMSLUNUMER: | VNR:            |
| HANNAÐ:              | YFIRFAR:              | MKV:          | NR. TEIKNINGAR: |
| BAGS. UNDIRSKRIFAR:  | NAFN OG KT. HÖNNUNAR: |               | <b>P2-347</b>   |
| UNDIRSKRIF HÖNNUNAR: | ÓTGÁFA:               |               | R1              |

GRUNNMYND  
 MKV. 1