


Samþykkt þann
26 MAR 2009
 Byggingafulltrúinn í Hafnarfirði
 E.h. Hrólfur S. Gunnlaugsson

ÓTGÁFUFERILL

NÚMÉR	DAGS	SKRIFINGAR	HAHAND
B1	10.10.2006	BYGGINGARTEIKNING	PB
B2	18.02.2008	NFR GRUNNUR	PB
R1	30.08.2008	REYNDARTEIKNING	PB

DAGS. UNDRSKRIFAR: NAFN OG KT. SAMRÁÐSMAÐMENNUNNAR:
 UNDRSKRIF SAMRÁÐSMAÐMENNUNNAR:

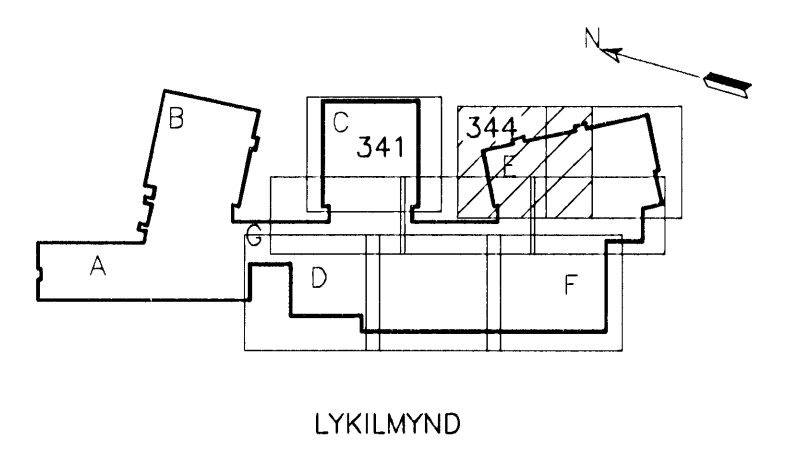

ALMENNAR SKÝRINGAR SJÁ TEIKN. P2-361
 MKV. 1
 0 1000 2000 3000 4000 5000
 1:50 (I A1) mm
 ÖLL AÐNOT OG AFRITUN TEIKNINGAR, AD HLUTA EDA HEILD, ER HÁÐ SKRIFLEGU LEYFI HÖFUNDA.

VGK HÖNNUN
 GRENSÁSVEGI 1 · 108 REYKJAVÍK · Sími: 422 3000 · Fax: 422 3001
 VEFFANG: www.vgkhonnun.is · NETFANG: vgkhonnun@vgkhonnun.is

HEITI VERKS:
HRAUNVALLASKÓLI 2. ÁF.
DREKAVELLIR 9, HAFNARFIRDI

HEITI TEIKNINGAR:
VATNSLÖGN:
3. HÆÐ, GRUNNMYND

GRUNNMYND
 MKV. 1

MÆLI:	TEIKNAR:	GETUSLÖGWER:	VNR:
HAHAND:	YRFARAR:	MKV:	NR. TEIKNINGAR:
DAGS. UNDRSKRIFAR:	NAFN OG KT. HÖNNUNAR:		P2-344
UNDRSKRIF HÖNNUNAR:		ÓTGÁFA:	R1

31.12.2008
 LÁRUS ÁRS/ELSSON 2008625119