


GRUNNMYND
MKV. 1

Sampykkt þann
26 MAR 2009
Byggingafultrúinn í Hafnarfirði
Fh. Hrólfur S. Gunnlaugsson

ÓTGÁFUFRILL

NÖMUR	DAGS	SKYRINGAR	HANNAÐ
B1	10.10.2006	BYGGINGARTEIKNING	PB
R1	30.08.2008	REYNDARTEIKNING	PB


DAGS. UNDRISKRIFAR: NAFN OG KT. SAMRÆMINGARHÖNNUNAR:
UNDRISKRIF SAMRÆMINGARHÖNNUNAR:

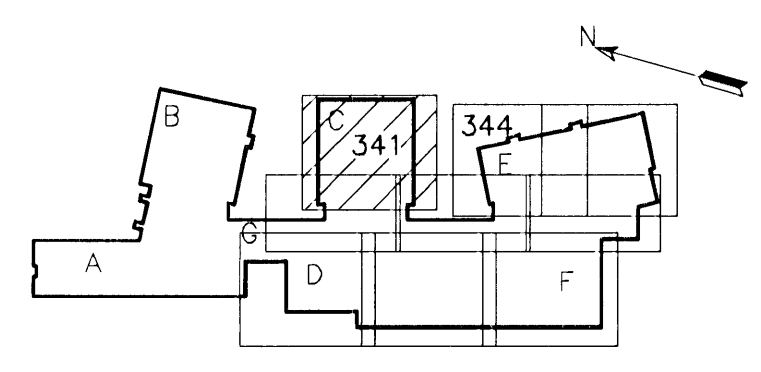

LYKILMYND

ALMENNAR SKÝRINGAR SJÁ TEIKN. P2-361

MKV. 1

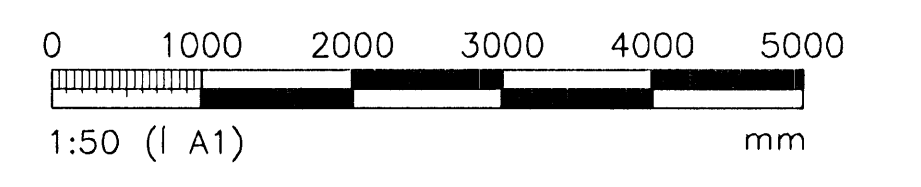

ÖLL AFNOT OG AFRITUN TEIKNINGAR, AD HEUTA EDA HEIÐ, ER HÁÐ SKRIFLEGU LEYFI HÖFUNDA.

VGK HÖNNUN
 ÖRENSÁSVEGI 1 - 108 REYKJAVÍK - Sími: 422 3000 - Fax: 422 3001
 VEFANG: www.vgkhonnun.is - NETFANG: vgkhonnun@vgkhonnun.is

HEITI VERKS:
HRAUNVALLASKÓLI 2. ÁF.
DREKAVELLIR 9, HAFNARFIRÐI

HEITI TEIKNINGAR:
VATNSLÖGN:
3. HÆÐ, GRUNNMYND

MÁLT:	TEKNAÐ:	LS	GEYMSLUNGMÉR:	LNR:	3.151.218
HANNAÐ:	YRIFARÐ:	mkv.	1:50	NR. TEIKNINGAR:	P2-341
DAGS. UNDRISKRIFAR:	NAFN OG KT. HÖNNUNAR:				
31.12.2008	LÁRUS ÁRSÆLSSON	2008625119	ÓTGÁFA:	R1	