

GRUNNMYND  
MKV. 1


Samþykkt bann  
26 MAR 2009  
Byggingafulltrúinn í Hafnarfirði  
Eh. Hrólfur S. Gunnlaugsson

ÚTGÁFUERILL

NÚMÉR	DAGS	SKYRINGAR	HANNAÐ
B1	10.10.2008	BYGGINGARTEIKNING	PB
B2	25.10.2007	STÉKKUN SKÓLA	PB
R1	30.08.2008	REYNDARTEIKNING	PB

DAGS, UNDIRSKRIFTAR: NAFN OG KT. SAMRÆMINGARHÖNNUÐAR:


UNDIRSKRIFT SAMRÆMINGARHÖNNUÐAR:

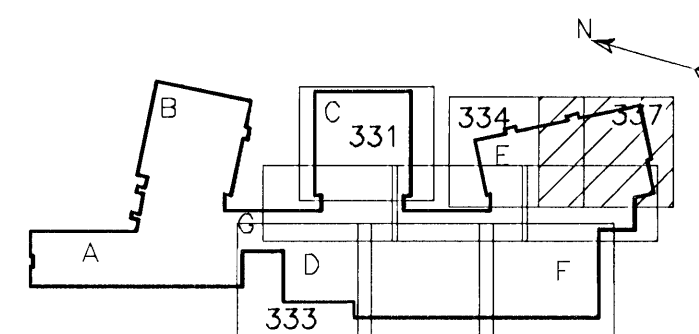

LYKILMYND

ALMENNAR SKÝRINGAR SJÁ TEIKN. P2-361

MKV. 1

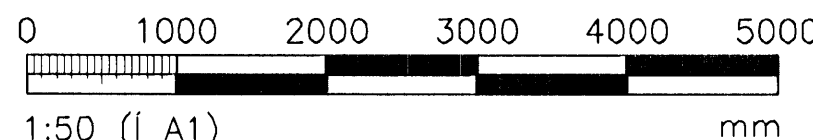

ÖLL AFNOT OG AFRITUN TEIKNANGAR, AD HLUTA EDA HEILD, ER HAD SKRIFLEGU LEYFI HÖFUNDA.

**VGK HÖNNUN**

GRENSÁSVEGI 1 · 108 REYKJAVÍK · Sími: 422 3000 · Fax: 422 3001  
VEFFANG: www.vgkhonnun.is · NETFANG: vgkhonnun@vgkhonnun.is

HEITI VERKS

**HRAUNVALLASKÓLI 2. ÁF.**  
DREKAVELLIR 9, HAFNARFIRÐI

HEITI TEIKNANGAR

VATNSLÖGN:  
2. HÆÐ, GRUNNMYND

MILT:	TEIKNUM:	LS	GEYMSLUNÚMÉR:	VNR:	3.151.218
HANNAÐ:	YFIRFARÐ:	MKV:	1:50	NR. TEIKNANGAR:	<b>P2-337</b>
DAGS, UNDIRSKRIFTAR:	NAFN OG KT. HÖNNUÐAR:			ÚTGÁFA:	<b>R1</b>
31.12.2008	LÁRUS ÁRS/ELSSON	20080201119			