


Samþykkt þann  
**26 MAR 2009**  
 Byggingafulltrúinn / Hafnarfirði  
 Fh. Hrólfur S. Gunnlaugsson

ÚTGÁFUFERILL			
NÚMÉR	DAGS.	SKYRINGAR	HANNAÐ:
B1	10.10.2006	BYGGINGARTEIKNING	PB
B2	01.03.2007	SNID	PB
R1	30.08.2008	REYNDARTEIKNING	PB

DAGS. UNDRISKRIFTAR: NAFN OG KT. SAMREINGARHÖNNUNÐAR:  
 UNDRISKRIFT SAMREINGARHÖNNUNÐAR:

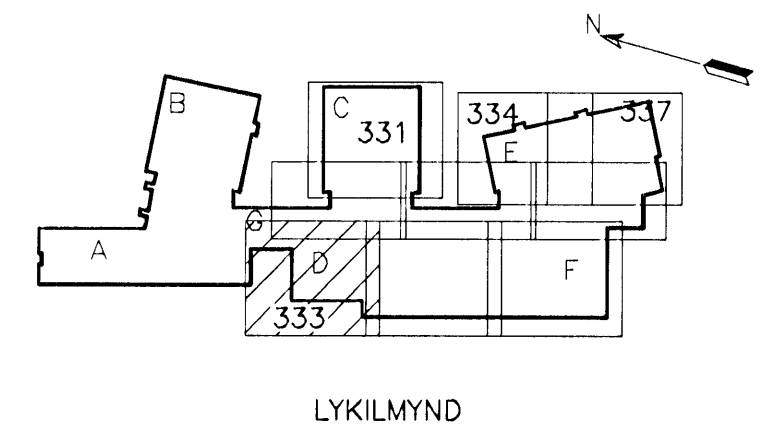

ALMENNAR SKÝRINGAR SJÁ TEIKN. P2-361  
 MKV. 1  
 0 1000 2000 3000 4000 5000  
 1:50 (I A1) mm  
 ÖLL AFNOT OG AFRITUN TEKNINGAR, AD HLUTA EDA HEILD, ER HÁÐ SKRIFLEGU LEYTI HÖFUNDA.



HEITI VERKS:  
**HRAUNVALLASKÓLI 2. ÁF.**  
**DREKAVELLIR 9, HAFNARFIRÐI**

HEITI TEKNINGAR:  
**VATNSLÖGN:**  
**2. HÆÐ, GRUNNMYND**

MILT:	TEKNAÐ:	LS	GREYMSLUNÚMÉR:	VNR:
HANNAÐ:	YRIRFARÐ:	PB	MKV:	3.151.21B
DAGS. UNDRISKRIFTAR:	NAFN OG KT. HÖNNUNÐAR:	31.12.2008	NR. TEKNINGAR:	<b>P2-333</b>
UNDRISKRIFT HÖNNUNÐAR:	LARUS ARS/ELSSON	2008625119	ÚTGÁFA:	R1

GRUNNMYND  
 MKV. 1