


Samþykkt þann
26 MAR 2009
 Byggingafulltrúinn í Hafnarfirði
 Fh. Hrólfur S. Gunnlaugsson

ÚTGÁFUFRILL			
NÚMÉR.	DAGS.	SKIRINGAR.	HANNAÐ.
B1	10.10.2006	BYGGINGARTEIKNING	PB
B2	01.03.2007	SNID	PB
R1	30.08.2008	REYNDARTEIKNING	PB

DAGS. UNDRSKRIFTAR. NAFN OG KT. SAMRÆMINGARHÖNNUNAR:

UNDRSKRIFT SAMRÆMINGARHÖNNUNAR:

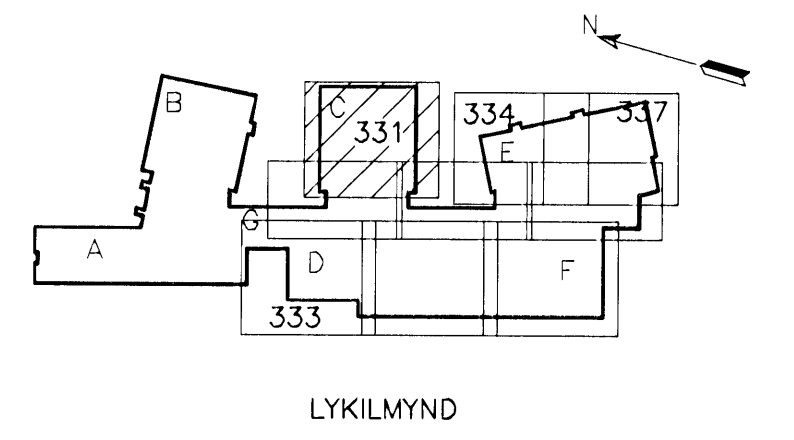

ALMENNAR SKÝRINGAR SJÁ TEIKN. P2-361
 MKV. 1
 0 1000 2000 3000 4000 5000
 1:50 (í A1) mm

ÖLL AFNOT OG AFRITUN TEIKNINGAR, AD HLUTA EDA HEILD, ER HÁÐ SKRIFLEGGU LENTU, HÖFUÐA.

VGK HÖNNUN
 GRENSÁSVEGI 1 · 108 REYKJAVÍK · Sími: 422 3000 · Fax: 422 3001
 VEFANG: www.vgkhonnun.is · Netfang: vgkhonnun@vgkhonnun.is

HEITI VERKS
HRAUNVALLASKÓLI 2. ÁF.
DREKAVELLIR 9, HAFNARFIRÐI

HEITI TEIKNINGAR
VATNSLÖGN:
2. HÆÐ, GRUNNMYND

MÉLT:	TEIKNAD:	LS	GEYMSLUNÚMÉR:	UNR:	3.151.21B
HANNAÐ:	YFIRFARÐ:	MKV:	1:50	NR. TEIKNINGAR:	P2-331
DAGS. UNDRSKRIFTAR:	NAFN OG KT. HÖNNUNAR:	31.12.2008		UNDRSKRIFT HÖNNUNAR:	LÁRUS ÁRSJELSSON 2008625119
				ÚTGÁFA:	R1

GRUNNMYND
 MKV. 1