


Samþykkt þann
26 MAR 2009
 Byggingafulltrúinn í Hafnarfirði
 F.h. Hrólfur S. Gunnlaugsson

ÚTGÁFUERILL

NÚMÉR	DAGS	SKRÁNGAR	HANNAÐ
B1	10.10.2006	BYGGINGARTEIKNING	PB
B2	29.02.2008	SPÓLSLÖNGUR	PB
R1	30.08.2008	REYNDARTEIKNING	PB

DAGS UNDIRSKRIFTAR: NAFN OG KT. SAMRÆMINGARHÖNNUNDA
 UNDIRSKRIFT SAMRÆMINGARHÖNNUNDA

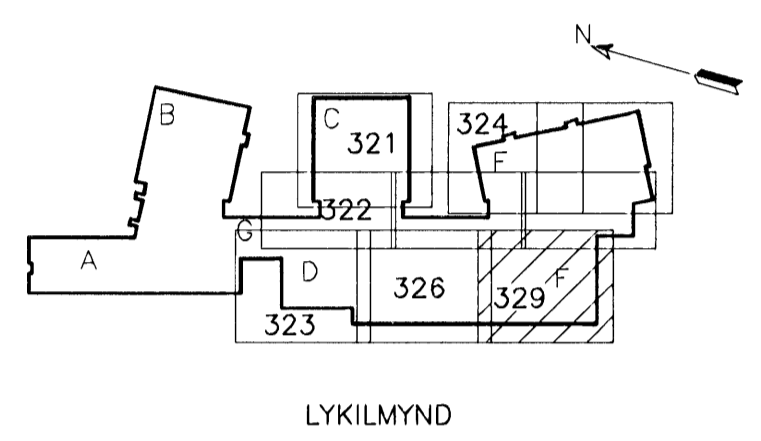

ALMENNAR SKÝRINGAR SJÁ TEIKN. P2-361
 MKV. 1
 0 1000 2000 3000 4000 5000
 1:50 (I A1) mm

ÖLL AÐNOT OG AFRITUN TEIKNINGAR, AD HLUTA EDA HEILD, ER HÁÐ SKRIFLEGU LEYFI HÖFUNDA.

VGK HÖNNUN
 GRENSÁSVEGI 1 · 108 REYKJAVÍK · Sími: 422 3000 · Fax: 422 3001
 VEFANG: www.vgkhonnun.is · NETFANG: vgkhonnun@vgkhonnun.is

HEITI VERKS:
HRAUNVALLASKÓLI 2. ÁF.
DREKAVELLIR 9, HAFNARFIRÐI

HEITI TEIKNINGAR:
VAINSLÖGN:
1. HÆÐ, GRUNNMYND

MÆLI:	TEIKNAD:	LS	GEYMSLUNUMÉR:	VNR:	3.151.218
HANNAÐ:	YFIRFARÐ:	MKV:	1:50	NR. TEIKNINGAR:	P2-329
DAGS UNDIRSKRIFTAR:	NAFN OG KT. HÖNNUNDA:			GTIDAFI:	R1
31.12.2008	LARUS VINSJELSSON				

GRUNNMYND
 MKV. 1