


GRUNNMYND
MKV. 1

Samþykkt þann
26 MAR 2009
Byggingafulltrúinn í Hafnarfirði
Fh. Hrólfur S. Gunnlaugsson

ÚTGÁFUFERILL


NÚMÉR:	DAGS:	SKRIFINGAR:	HAHAND:
B1	25.10.2007	BYGGINGARTEIKNING	PB
R1	30.08.2008	REYNDARTEIKNING	PB

DAGS. UNDRISKRIFAR: NAFN OG KT. SAMRÆMINGARHÖNDUÐAR: *[Signature]*
UNDRISKRIF SAMRÆMINGARHÖNDUÐAR: *[Signature]*

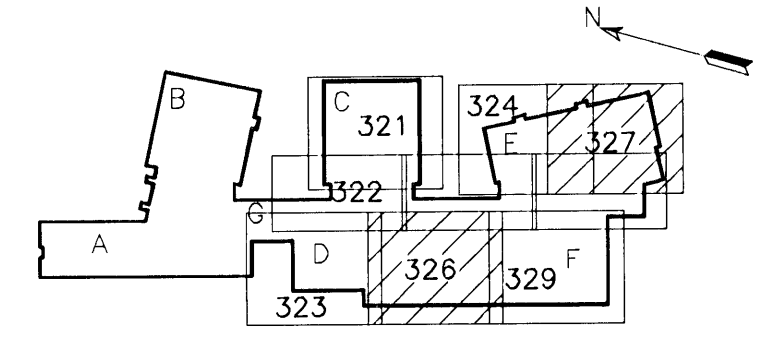

LYKILMYND

ALMENNAR SKÝRINGAR SJÁ TEIKN. P2-361

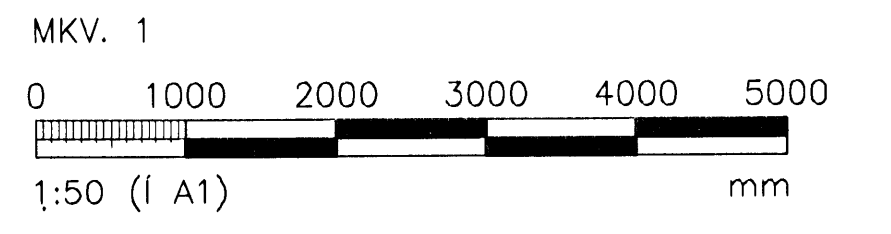

ÖLL AFNÖT OG AFRTUN TEIKNINGAR, AD HEUTA EÐA HEILD, ER HÁÐ SKRIFLEGG LEYFI HÖFUNDA



GRENSASVEGI 1 · 108 REYKJAVÍK · SIMI: 422 3000 · FAX: 422 3001
VEFFANG: www.vgkhonnun.is · NETFANG: vgkhonnun@vgkhonnun.is

HEITI VERKS:
HRAUNVALLASKÓLI 2. ÁF.
DREKAVELLIR 9, HAFNARFIRÐI

HEITI TEIKNINGAR:
VATNSLÖGN:
1. HÆÐ, GRUNNMYND

MÆLI:	TEIKNAD:	GEYMSLUNÚMÉR:	VNR:
HAHAND: PB	TEIKNAD: LS	MKV: 1:50	3.151.218
DAGS. UNDRISKRIFAR: 31.12.2008	NAFN OG KT. HÖNDUÐAR:		NR. TEIKNINGAR: P2-327
UNDRISKRIF HÖNDUÐAR: LÁRUS ÁRS/ELSSON	2008625119	ÚTGÁFA:	R1