


Samþykkt þann  
**26 MAR 2009**  
 Byggingafulltrúinn í Hafnarfirði  
 F.h. Hrólfur S. Gunnlaugsson

ÓTGÁFUFERILL

NÚMÉR	DAGS	SKÝRINGAR	HANNAÐ
B1	10.10.2006	BYGGINGARTEIKNING	PB
B2	01.03.2007	SNID	PB
R1	30.08.2008	REYNDARTEIKNING	PB


DAGS. UNDRISKRIFTAR: NAFN OG KT. SAMRÆMINGARHÖNNUNÐAR:

UNDRISKRIFT SAMRÆMINGARHÖNNUNÐAR:

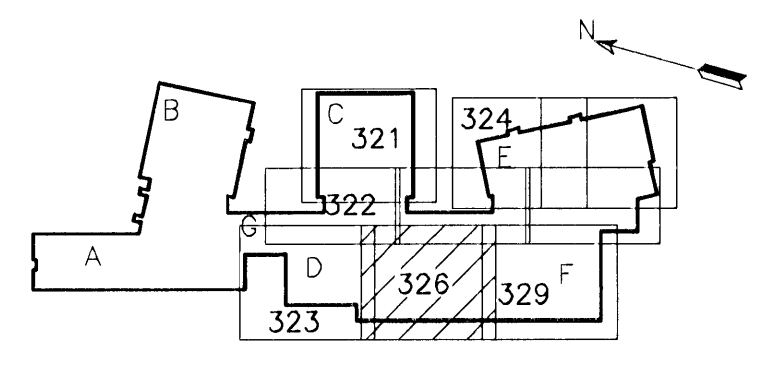

LYKILMYND

ALMENNAR SKÝRINGAR SJÁ TEIKN. P2-361

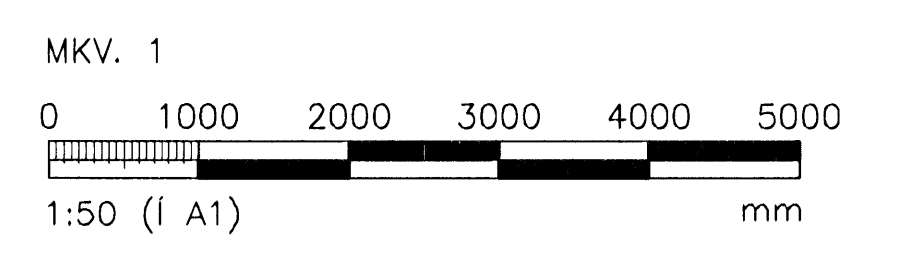

**VGK HÖNNUN**  
 GRÉNSÁSVÉGI 1 - 108 REYKJAVÍK - Sími: 422 3000 - Fax: 422 3001  
 VEFANG: www.vgkhonnun.is - NETFANG: vgkhonnun@vgkhonnun.is

HEITI VERKS:  
**HRAUNVALLASKÓLI 2. ÁF.**  
**DREKAVELLIR 9, HAFNARFIRÐI**

HEITI TEIKNINGAR:  
**VATNSLÖGN:**  
**1. HÆÐ, GRUNNMÝND**

MÆLI:	TEIKNAD:	GEYMSLUNGNER:	VNR:
	LS		3.151.218
HANNAÐ:	YRIFARÐ:	MKV:	NR. TEIKNINGAR:
PB		1.50	<b>P2-326</b>
DAGS. UNDRISKRIFTAR:	NAFN OG KT. HÖNNUNÐAR:	ÓTGÁFA:	
31.12.2008	LÁRUS ÁRS/ELSSON	2008625119	R1

GRUNNMÝND  
 MKV. 1