


GRUNNMYND  
MKV. 1

Samþykkt þann  
**26 MAR 2009**  
Byggingafulltrúinn í Hafnarfirði  
F.h. Hrólfur S. Gunnlaugsson

ÓTGÁFUERILL			
NÚMÉR	DAGS	SKÝRINGAR	HANNAÐ
B1	10.10.2006	BYGGINGARTEIKNING	PB
B2	10.01.2007	LANGIR FÆRDAR	PB
B3	25.10.2007	SNYRTINGU BETT VIÐ	PB
R1	30.08.2008	REYNDARTEIKNING	PB

DAGS, UNDRISKRIFTAR: NAFN OG KT. SAMREYMDINGARHÖNNUÐAR:

UNDRISKRIFT SAMREYMDINGARHÖNNUÐAR:

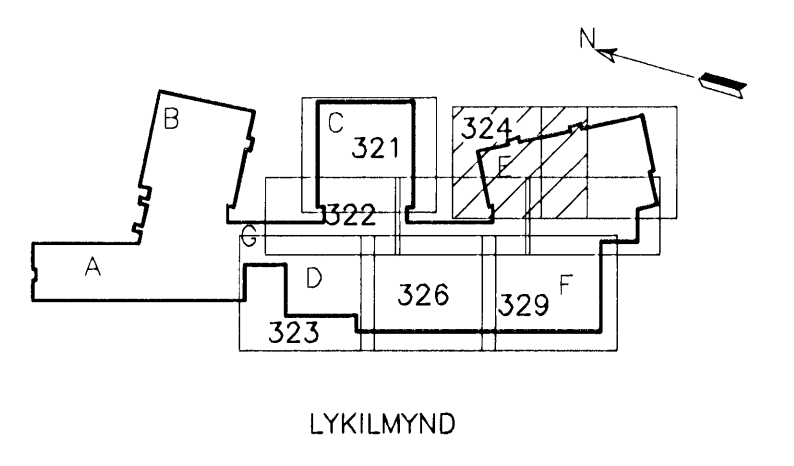

ALMENNAR SKÝRINGAR SJÁ TEIKN. P2-361  
MKV. 1  
0 1000 2000 3000 4000 5000  
1:50 (I A1) mm  
ÖLL AFNOT OG AFRITUN TEIKNINGAR, AD HLUÐA EDA HEIÐ, ER HÁÐ SKRIFLEGU LEYFI HÖFUNDA.

**VGK HÖNNUN**  
GRENSÁSVEGI 1 - 108 REYKJAVÍK - Sími: 422 3000 - Fax: 422 3001  
VEFFANG: www.vgkhonnun.is - NETFANG: vgkhonnun@vgkhonnun.is

HEITI VERKS:  
**HRAUNVALLASKÓLI 2. ÁF.**  
DREKAVELLIR 9, HAFNARFIRÐI

HEITI TEIKNINGAR:			
VATNSLÖGN: 1. HÆÐ, GRUNNMYND			
MULTI:	TEIKNAD:	DEYMSLUNGUR:	VNR:
	LS		3.151.218
HANNAÐ:	YFIRFARÐ:	MKV:	NR. TEIKNINGAR:
PB		1.50	<b>P2-324</b>
DAGS, UNDRISKRIFTAR:	NAFN OG KT. HÖNNUÐAR:		ÓTGAFA:
31.12.2008	LÁRUS ÁRS/ELSSON		R1
UNDRISKRIFT HÖNNUÐAR:	ÓTGAFA:		