


Samþykkt bann
 26 MAR 2009
 Byggingafulltrúinn í Hafnarfirði
 F.h. Hrölfur S. Gunnlaugsson


ÚTGÁFUFRILL

NÚMÉR	DAGS	SKRIFINGAR	HANNAÐ
B1	10.10.2006	BYGGINGARTEIKNING	PB
B2	10.01.2007	LAGNIR FERÐAR	PB
B3	01.03.2007	SNID	PB
R1	30.08.2008	REYNDARTEIKNING	PB

DAGS. UNDRISKRIFTAR: NAFN OG KT. SAMRÆMINGARHÖNNUÐAR
 UNDRISKRIFT SAMRÆMINGARHÖNNUÐAR:

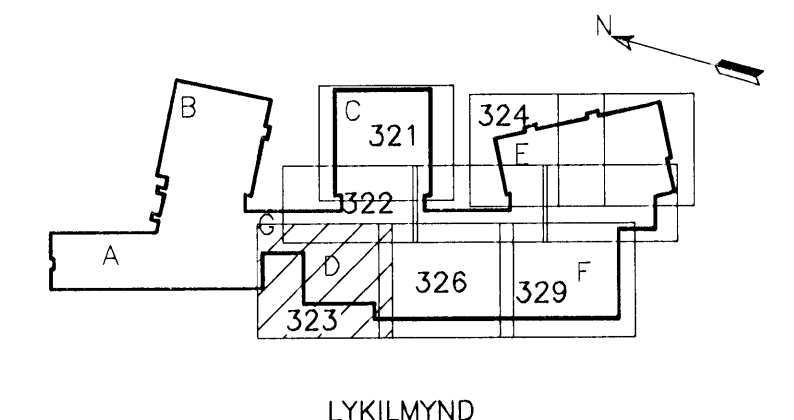

ALMENNAR SKÝRINGAR SJÁ TEIKN. P2-361

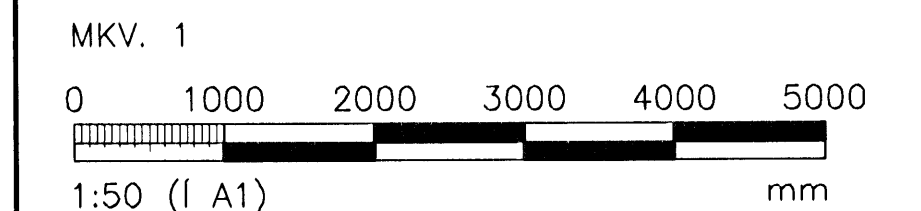

ÖLL AFNOT OG AFRITUN TEIKNINGAR, AD HLUATA EDA HEILD, ER HÁÐ SKRIFLEGGU LEYFI HÖFUNDA.



GRUNNMYND MKV. 1

HRAUNVALLASKÓLI 2. ÁF.
 DREKAVELLIR 9, HAFNARFIRÐI

HEITI TEIKNINGAR:
 VATNSLÖGN:
 1. HÆÐ, GRUNNMYND

MÁLT	TEIKNAR	GEYMSLUNUMÉR	VNR
HANNAÐ: PB	YFIRFARÐ: LS	MKV: 1:50	3.151.21B
DAGS. UNDRISKRIFTAR: 31.12.2008	NAFN OG KT. HÖNNUÐAR:		P2-323
UNDRISKRIFT HÖNNUÐAR: LARUS ÁRS/ELSSON	0008625119	ÚTGÁFA:	R1

GRUNNMYND
 MKV. 1